

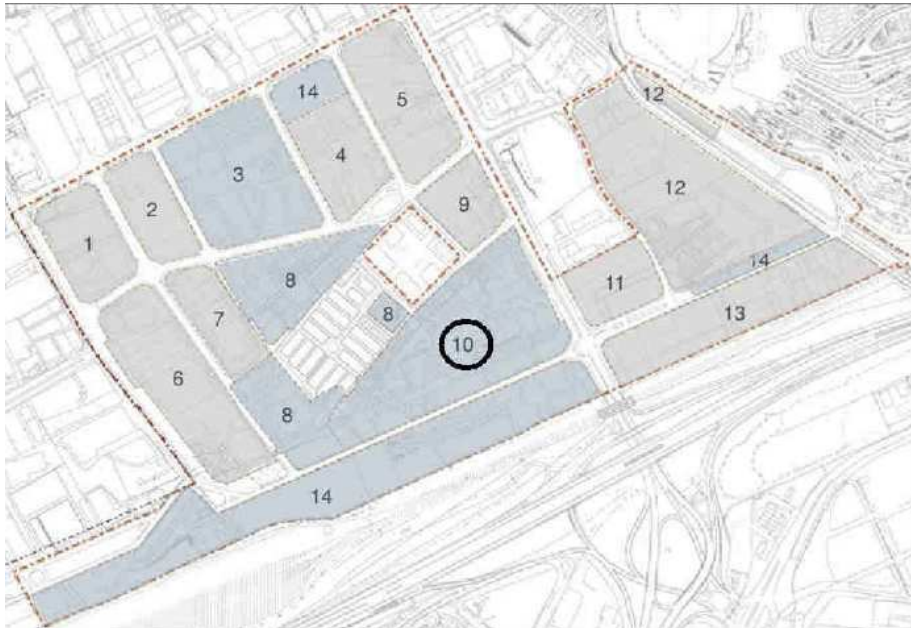


Carrer Cal Cisó, 50-58

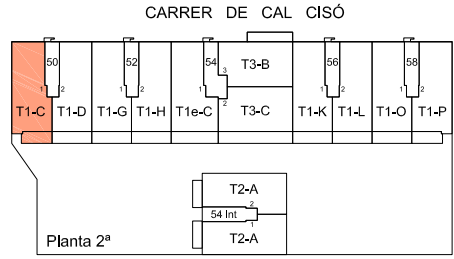


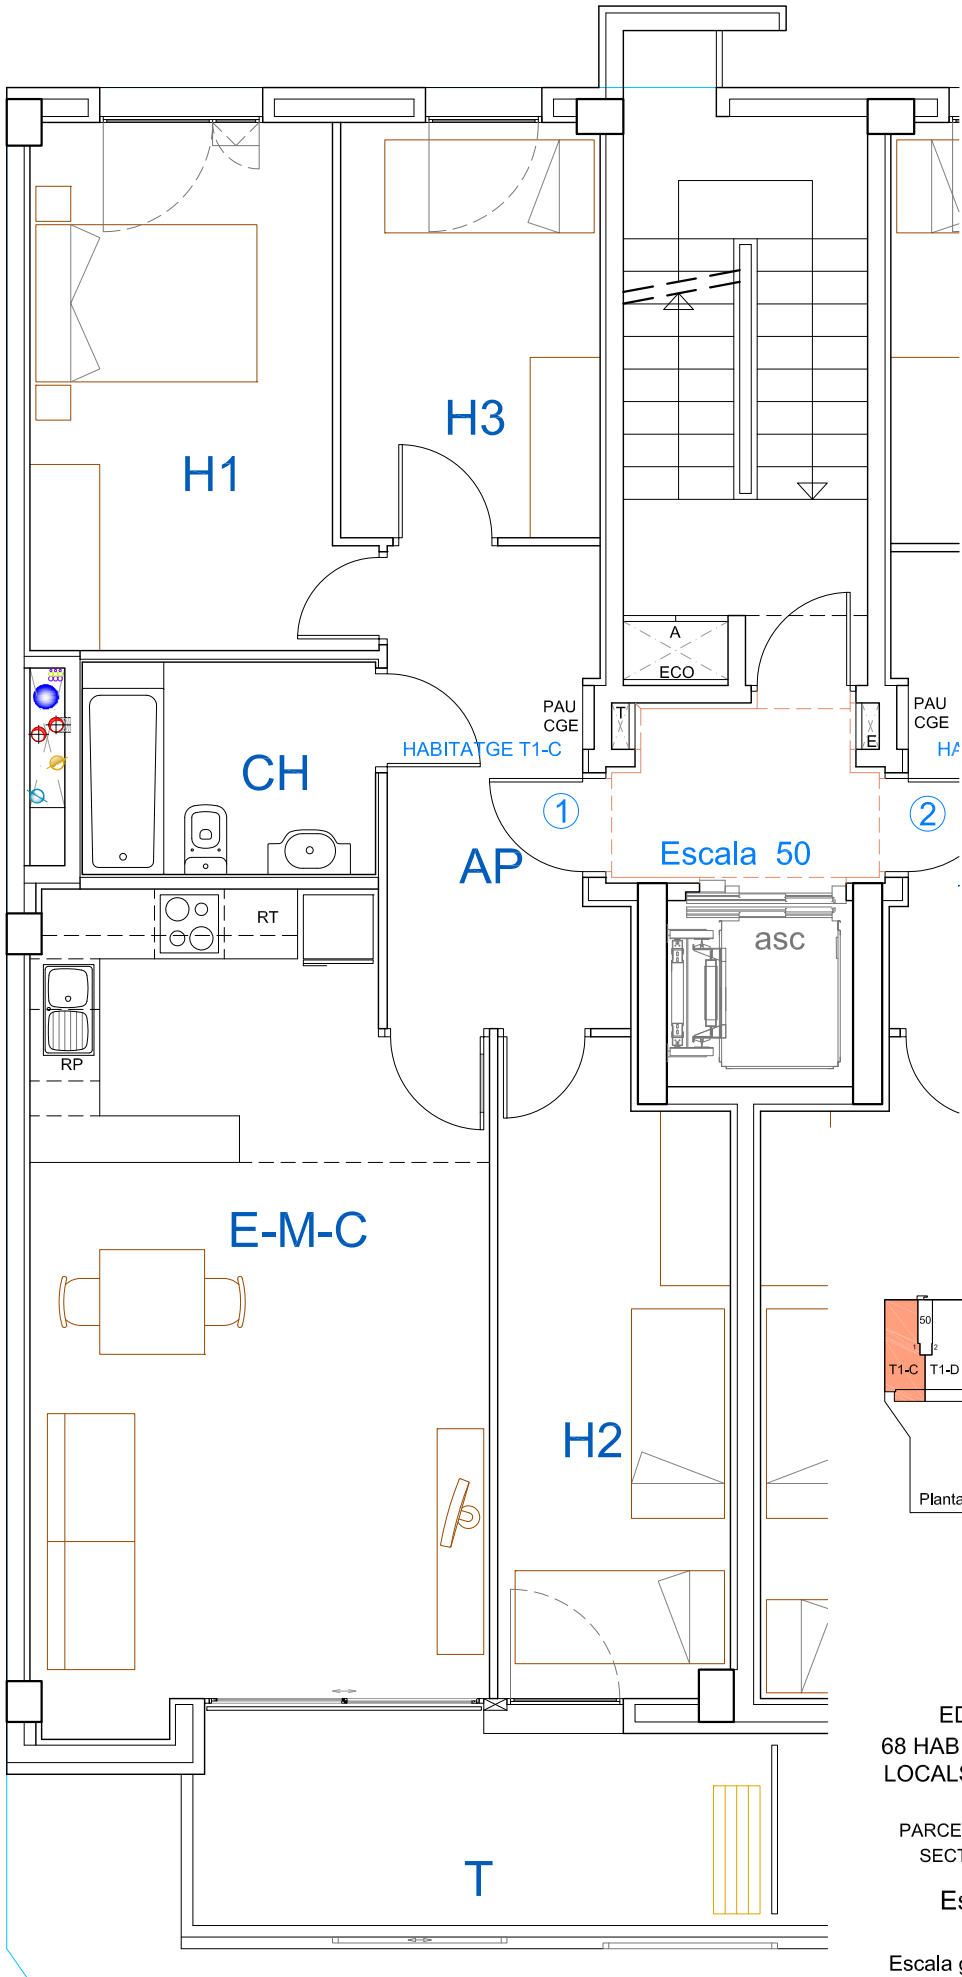



ASBUILT
 EDIFICI ENTRE MITGERES DE
 68 HABITATGES EN RÈGIM CONCERTAT
 LOCALS COMERCIALS I APARCAMENTS

PARCEL·LA 13 - Carrer de CAL CISÓ, núm 50-58
 SECTOR DE LA MARINA - BARCELONA

Escala 50 - Habitatge 2n 1a

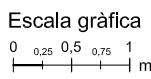


Data
 juliol 2018

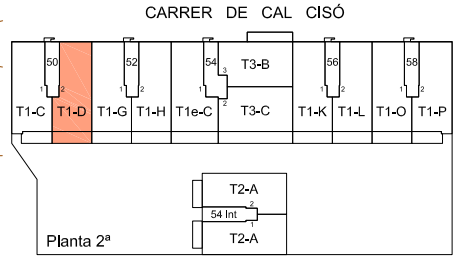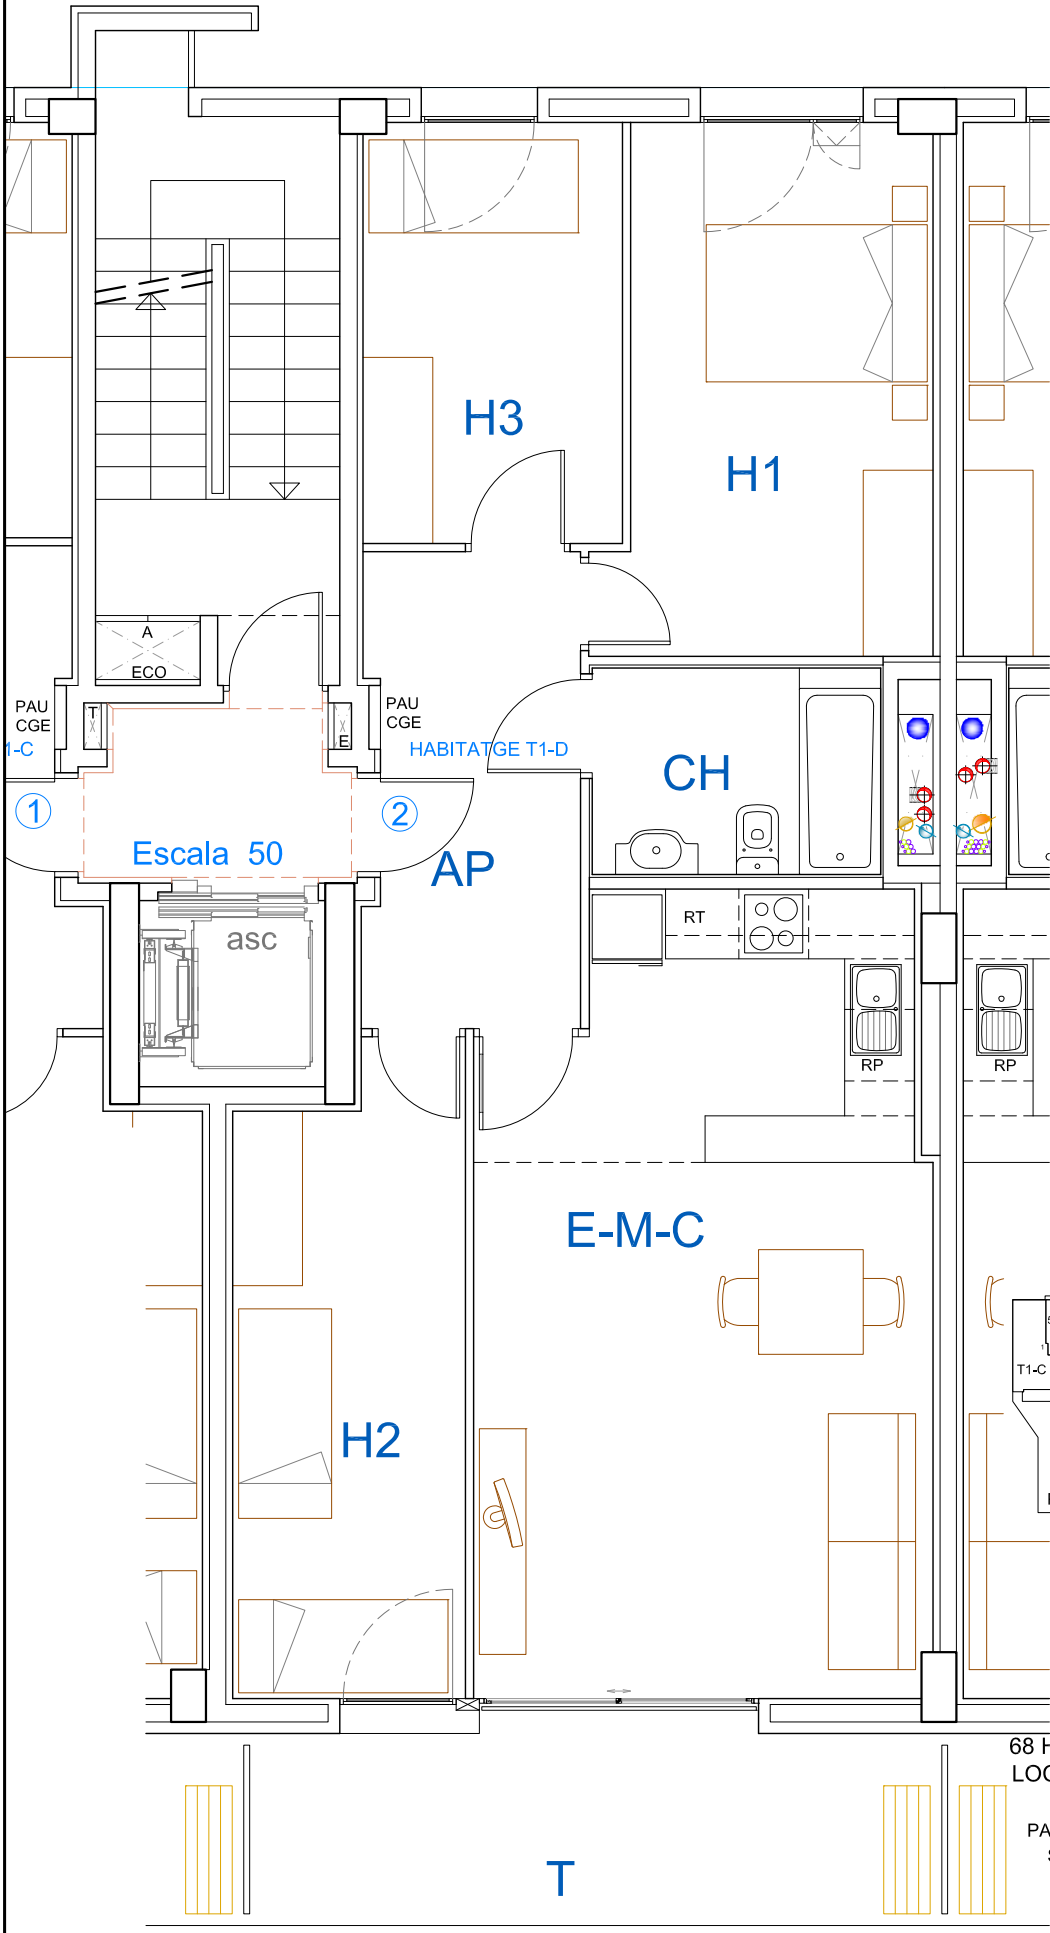



ASBUILT
EDIFICI ENTRE MITGERES DE
68 HABITATGES EN RÈGIM CONCERTAT
LOCALS COMERCIALS I APARCAMENTS

PARCEL·LA 13 - Carrer de CAL CISÓ, núm 50-58
SECTOR DE LA MARINA - BARCELONA

Escala 50 - Habitatge 2n 2a

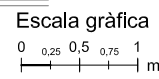


Data
juliol 2018

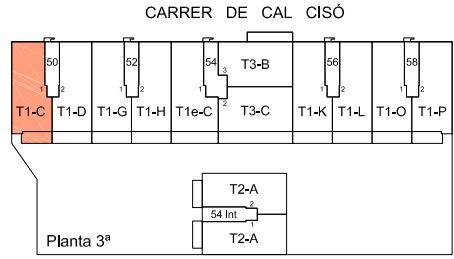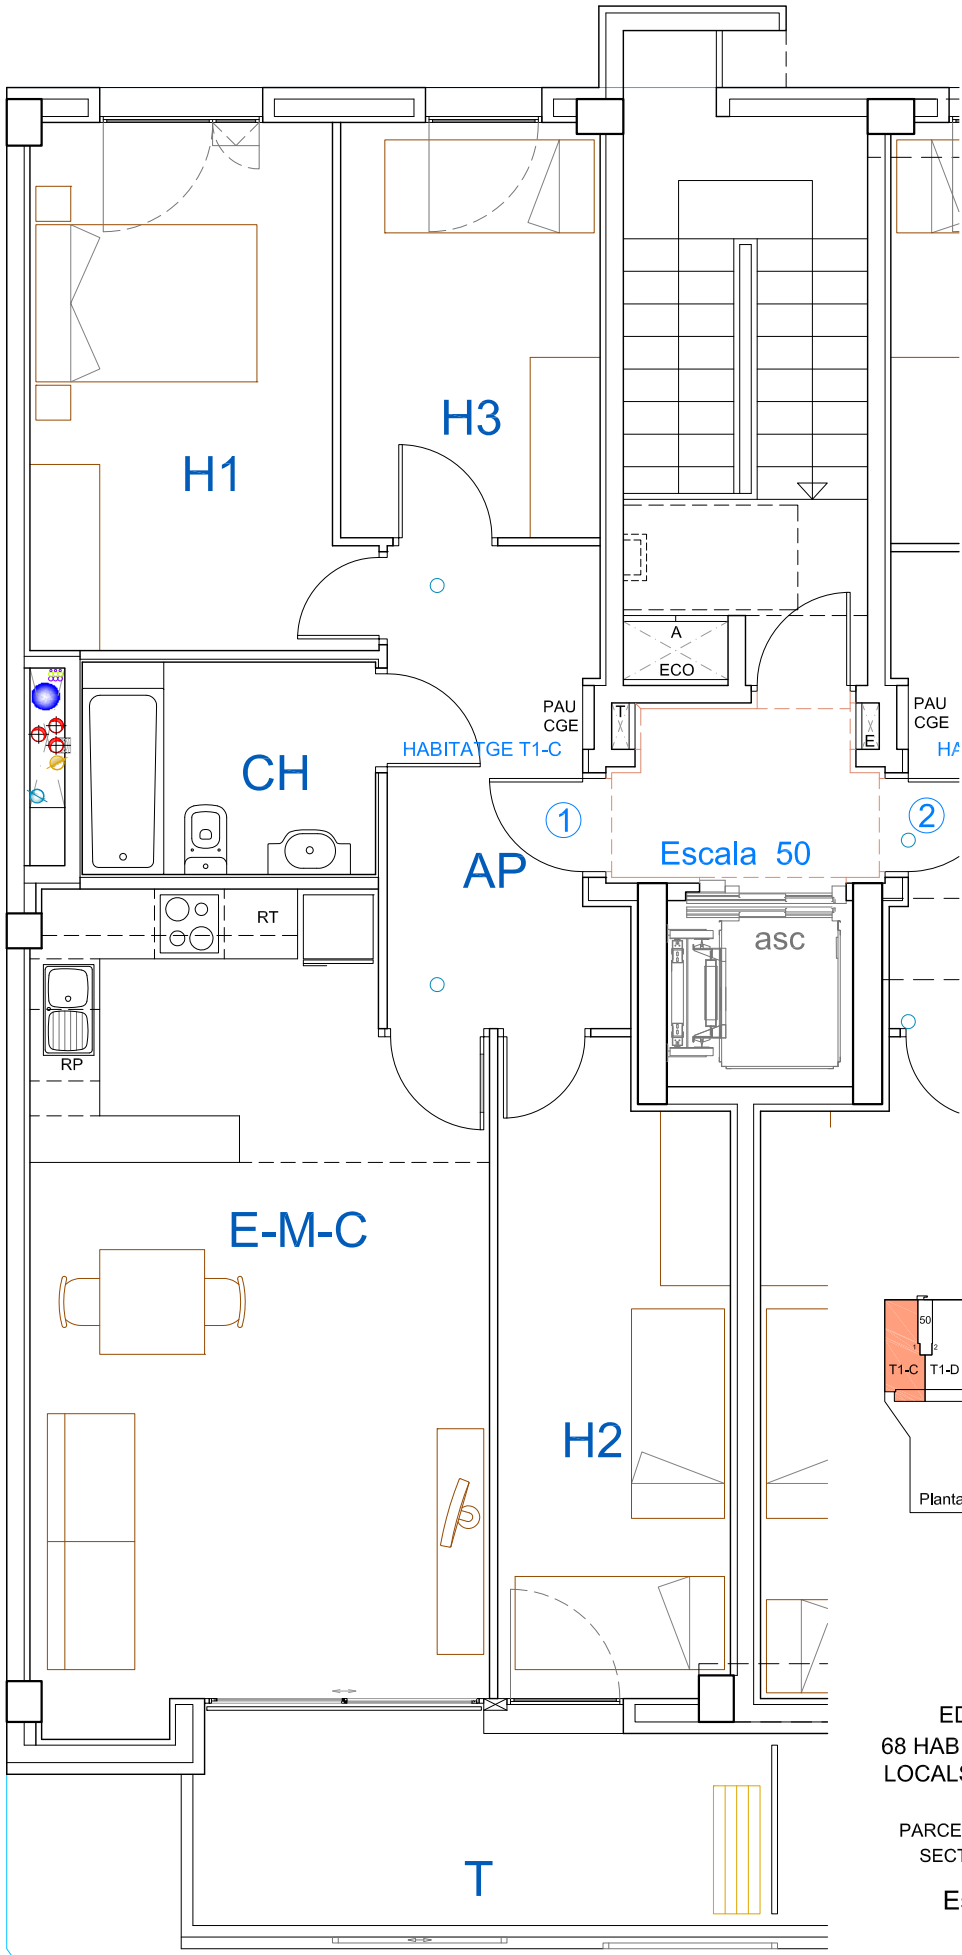



ASBUILT
 EDIFICI ENTRE MITGERES DE
 68 HABITATGES EN RÈGIM CONCERTAT
 LOCALS COMERCIALS I APARCAMENTS

PARCEL·LA 13 - Carrer de CAL CISÓ, núm 50-58
 SECTOR DE LA MARINA - BARCELONA

Escala 50 - Habitatge 3r 1a

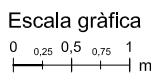

Data
 juliol 2018

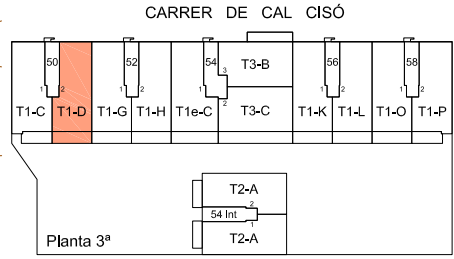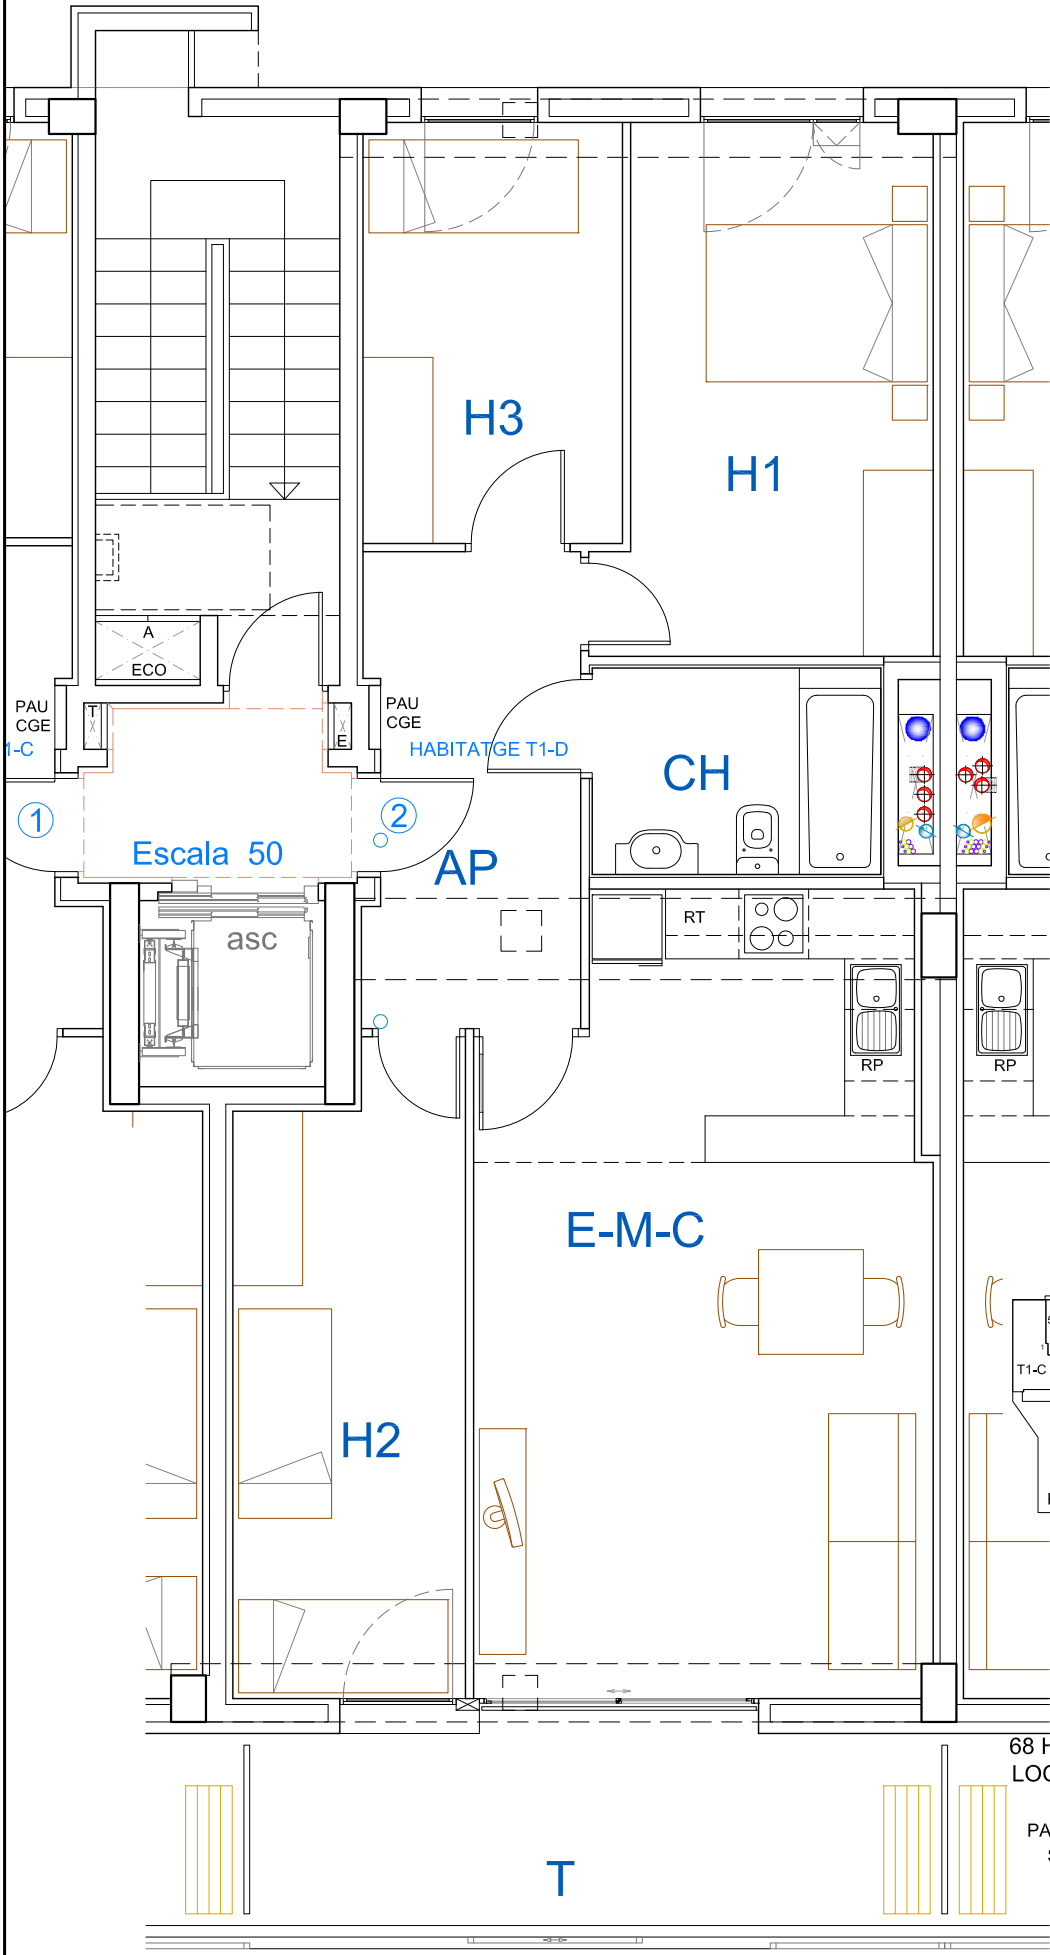


elCONSORCI
 barcelona ZONA FRANCA
 URBANISME




ASBUILT
 EDIFICI ENTRE MITGERES DE
 68 HABITATGES EN RÈGIM CONCERTAT
 LOCALS COMERCIALS I APARCAMENTS

PARCEL·LA 13 - Carrer de CAL CISÓ, núm 50-58
 SECTOR DE LA MARINA - BARCELONA

Escala 50 - Habitatge 3r 2a

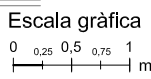


Data
 juliol 2018

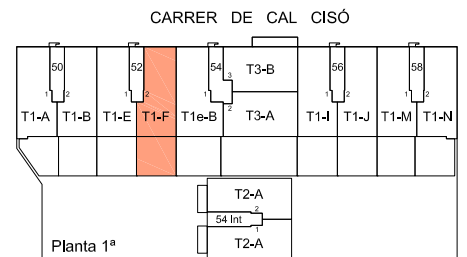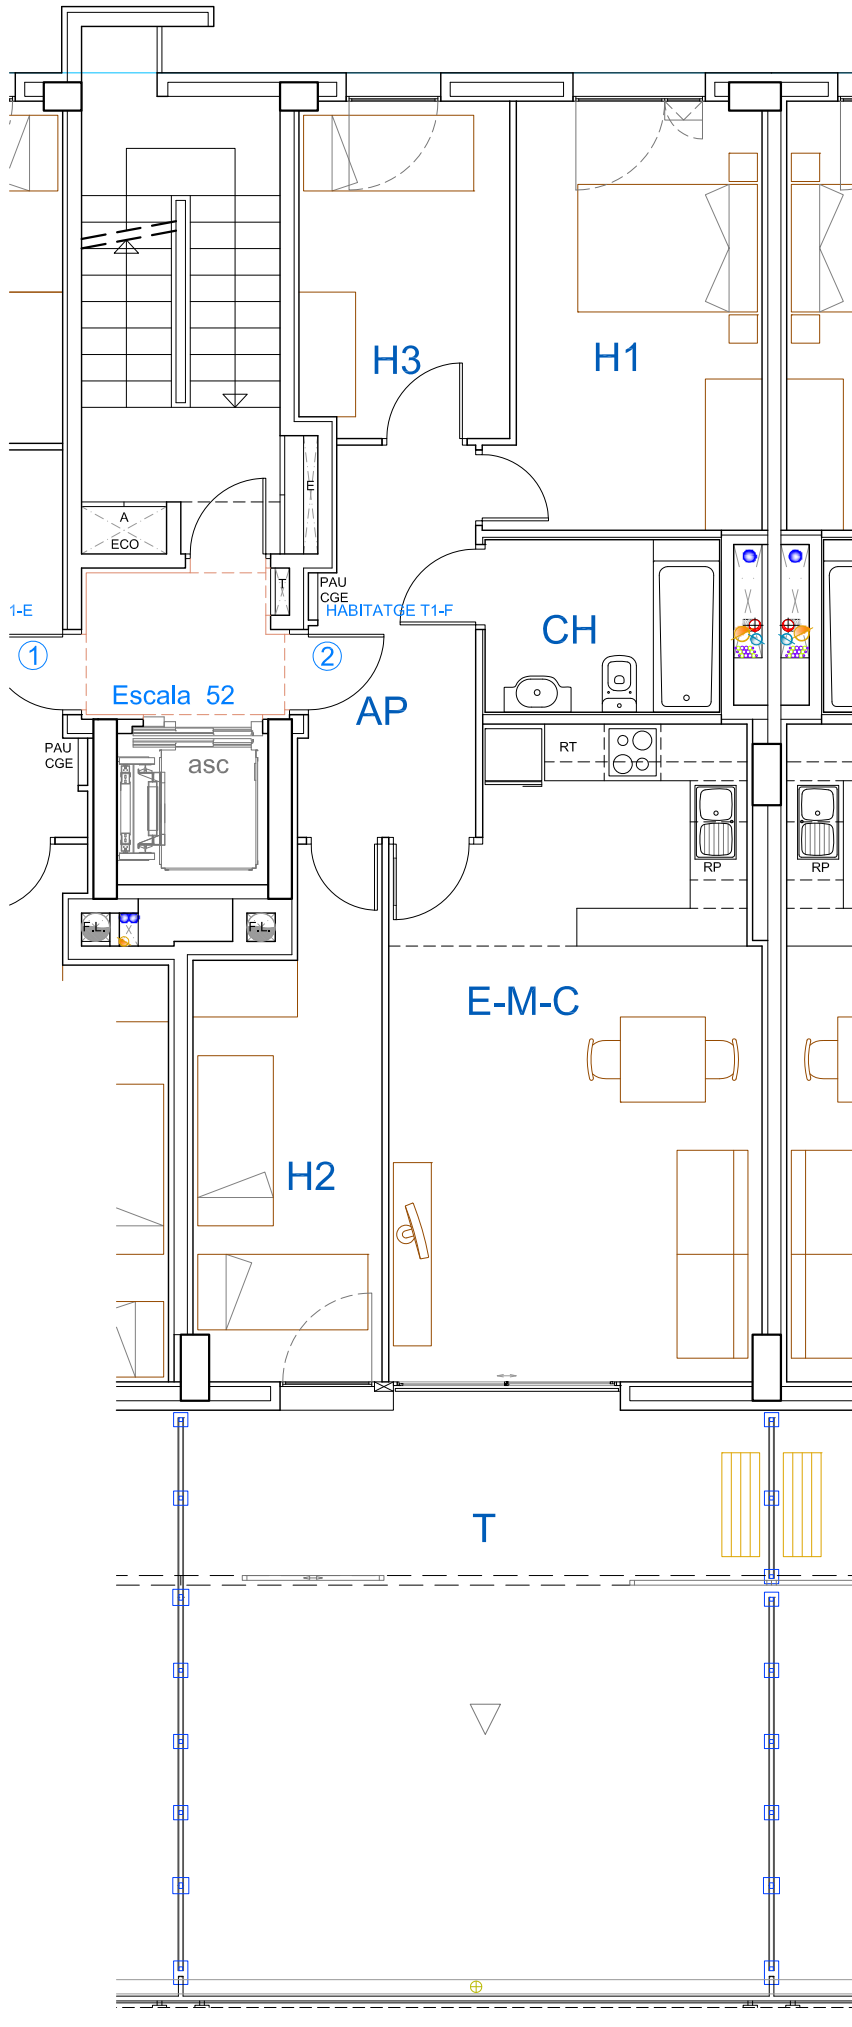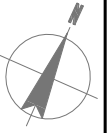



ASBUILT
 EDIFICI ENTRE MITGERES DE
 68 HABITATGES EN RÈGIM CONCERTAT
 LOCALS COMERCIALS I APARCAMENTS

PARCEL·LA 13 - Carrer de CAL CISÓ, núm 50-58
 SECTOR DE LA MARINA - BARCELONA

Escala 52 - Habitatge 1er 2a

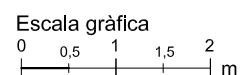

Escala gràfica
 Data
 juliol 2018

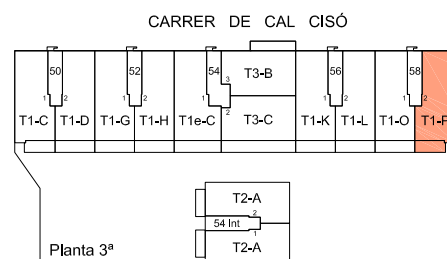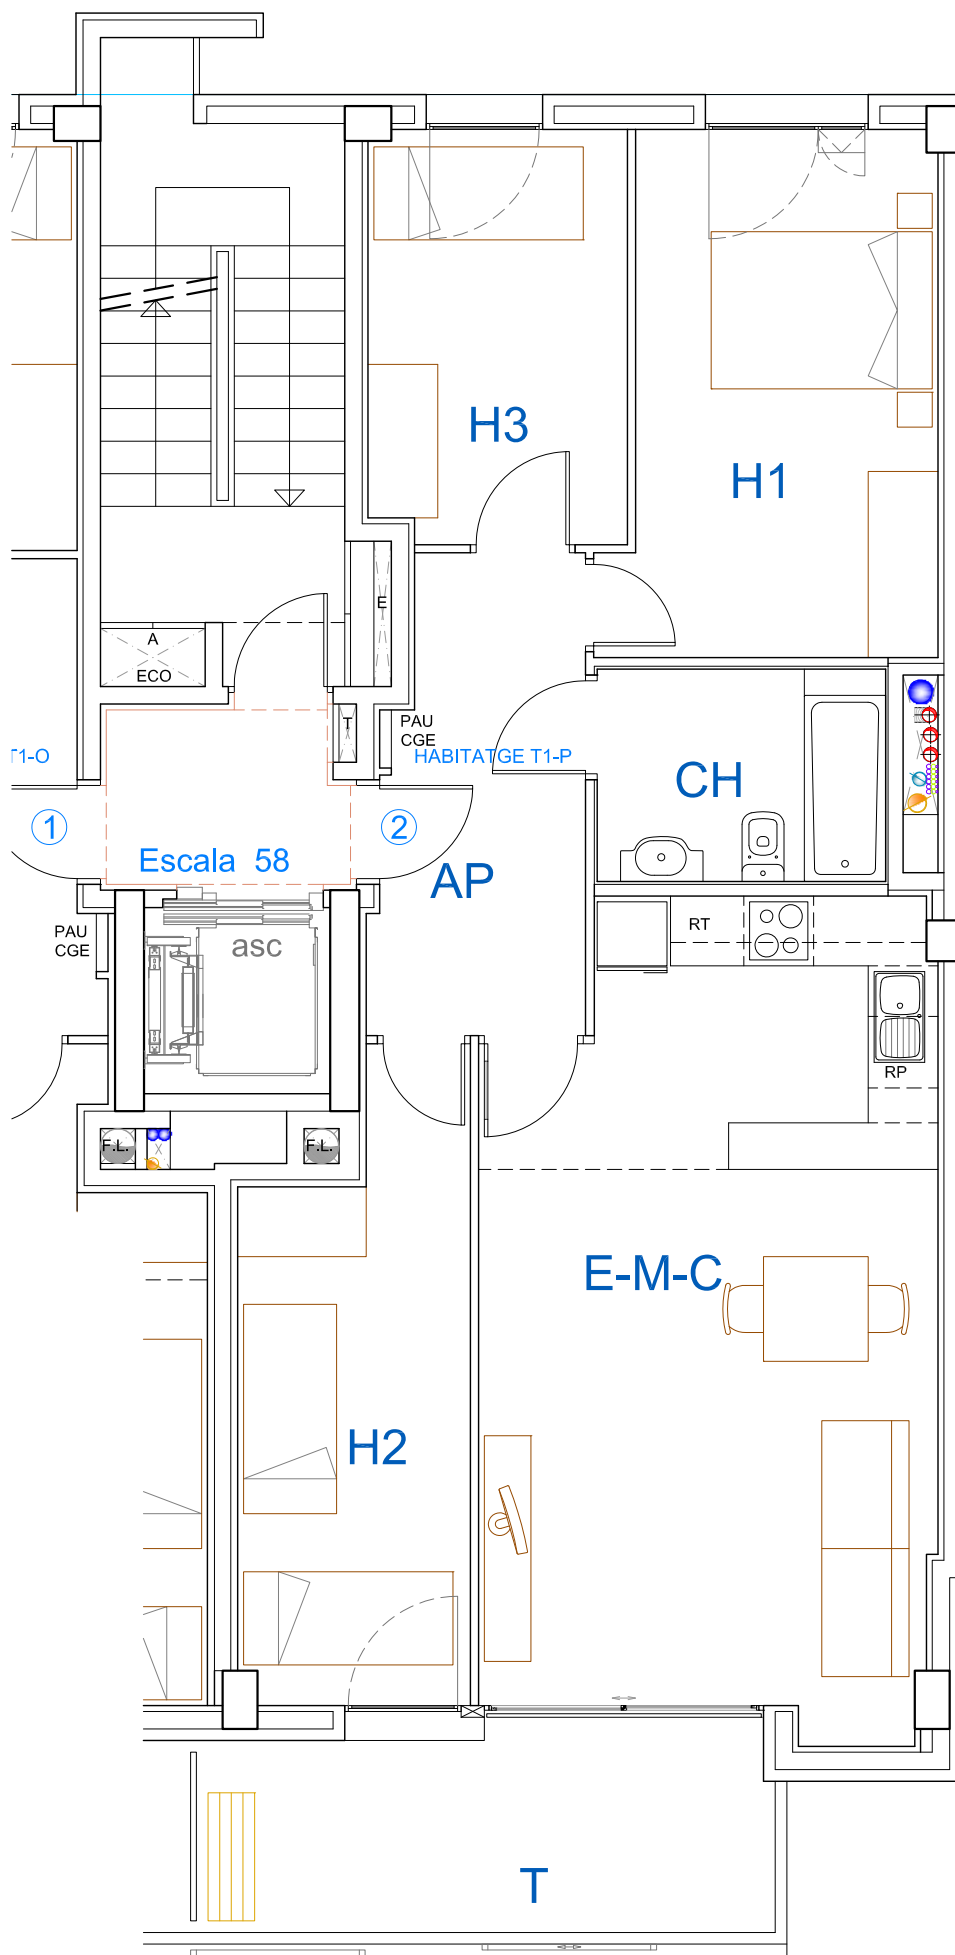

elCONSORCI
 barcelona ZONA FRANCA
 URBANISME



ASBUILT
 EDIFICI ENTRE MITGERES DE
 68 HABITATGES EN RÈGIM CONCERTAT
 LOCALS COMERCIALS I APARCAMENTS

PARCEL·LA 13 - Carrer de CAL CISÓ, núm 50-58
 SECTOR DE LA MARINA - BARCELONA

Escala 58 - Habitatge 3r 2a

Escala gràfica
 0 0,25 0,5 0,75 1
 |-----|-----|-----|-----|
 m

Data
 juliol 2018

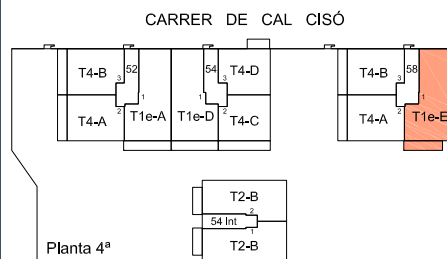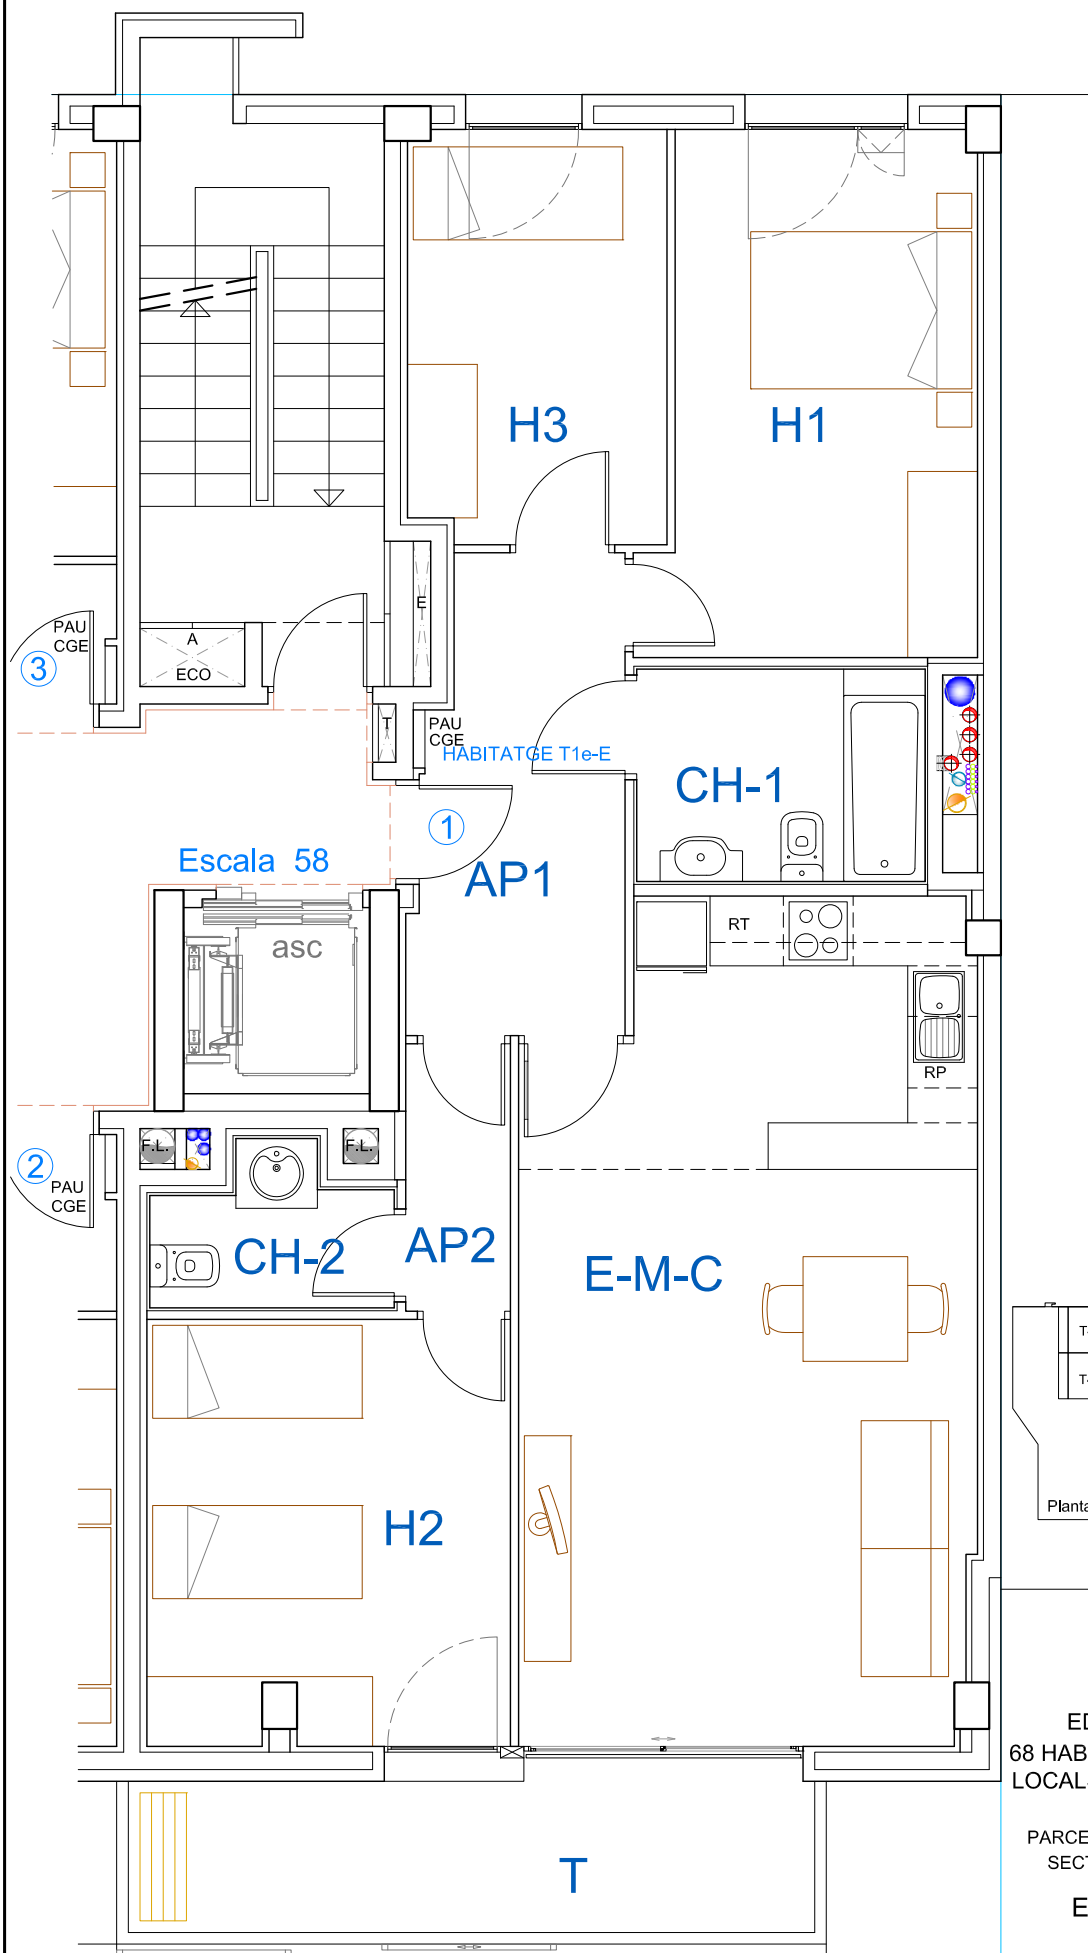

elCONSORCI
barcelona ZONA FRANCA
URBANISME



ASBUILT
EDIFICI ENTRE MITGERES DE
68 HABITATGES EN RÈGIM CONCERTAT
LOCALS COMERCIALS I APARCAMENTS

PARCEL·LA 13 - Carrer de CAL CISÓ, núm 50-58
SECTOR DE LA MARINA - BARCELONA

Escala 58 - Habitatge 4t 1a

Escala gràfica
0 0,25 0,5 0,75 1
|-----|-----|-----|-----|
m

Data
juliol 2018

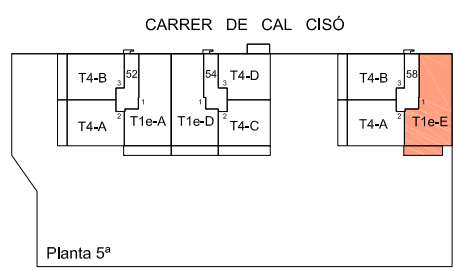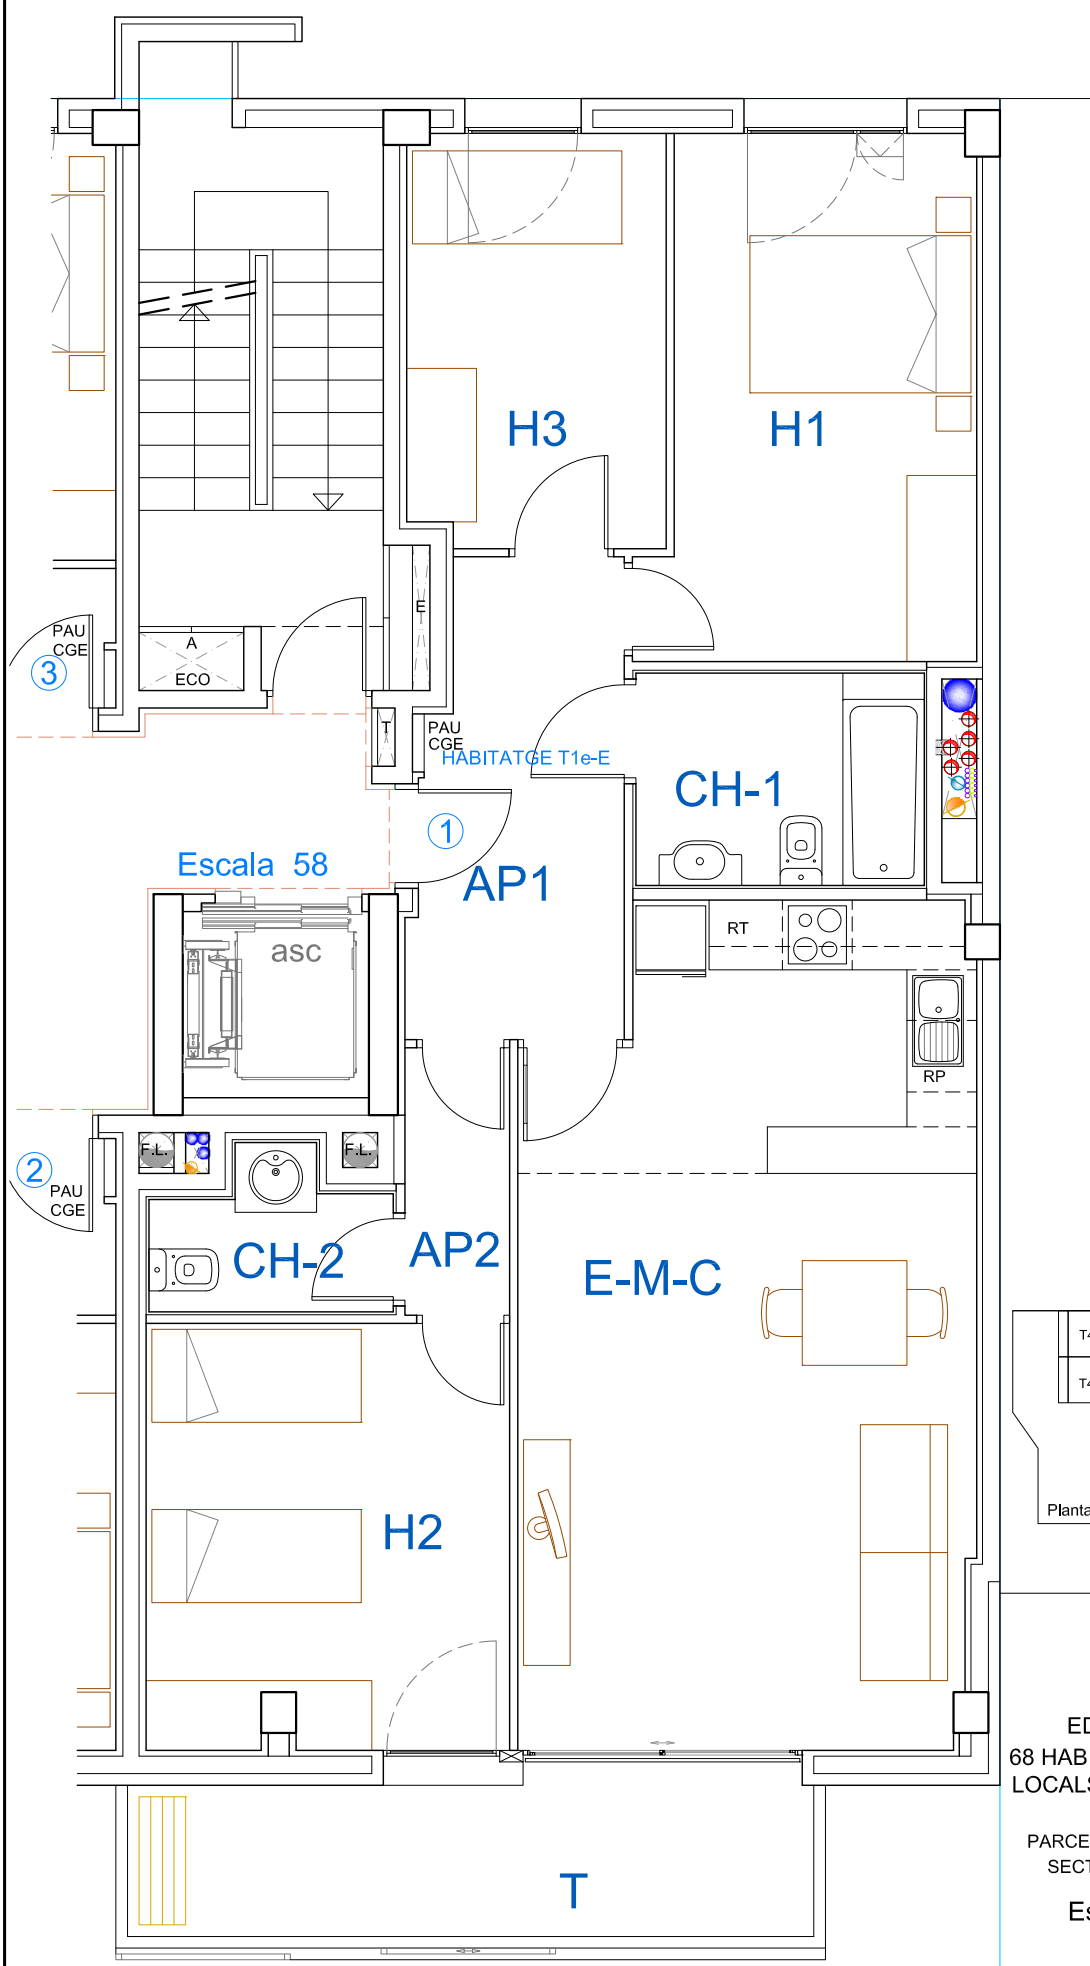



ASBUILT
EDIFICI ENTRE MITGERES DE
68 HABITATGES EN RÈGIM CONCERTAT
LOCALS COMERCIALS I APARCAMENTS



PARCEL·LA 13 - Carrer de CAL CISÓ, núm 50-58
SECTOR DE LA MARINA - BARCELONA

Escala 58 - Habitatge 5è 1a

Escala gràfica
0 0,25 0,5 0,75 1
|-----|-----|-----|-----|-----|
m

Data
juliol 2018

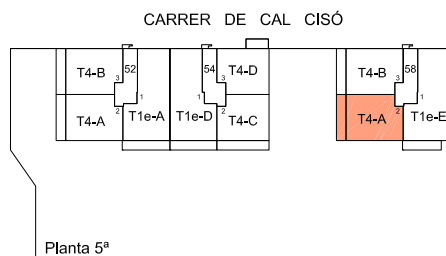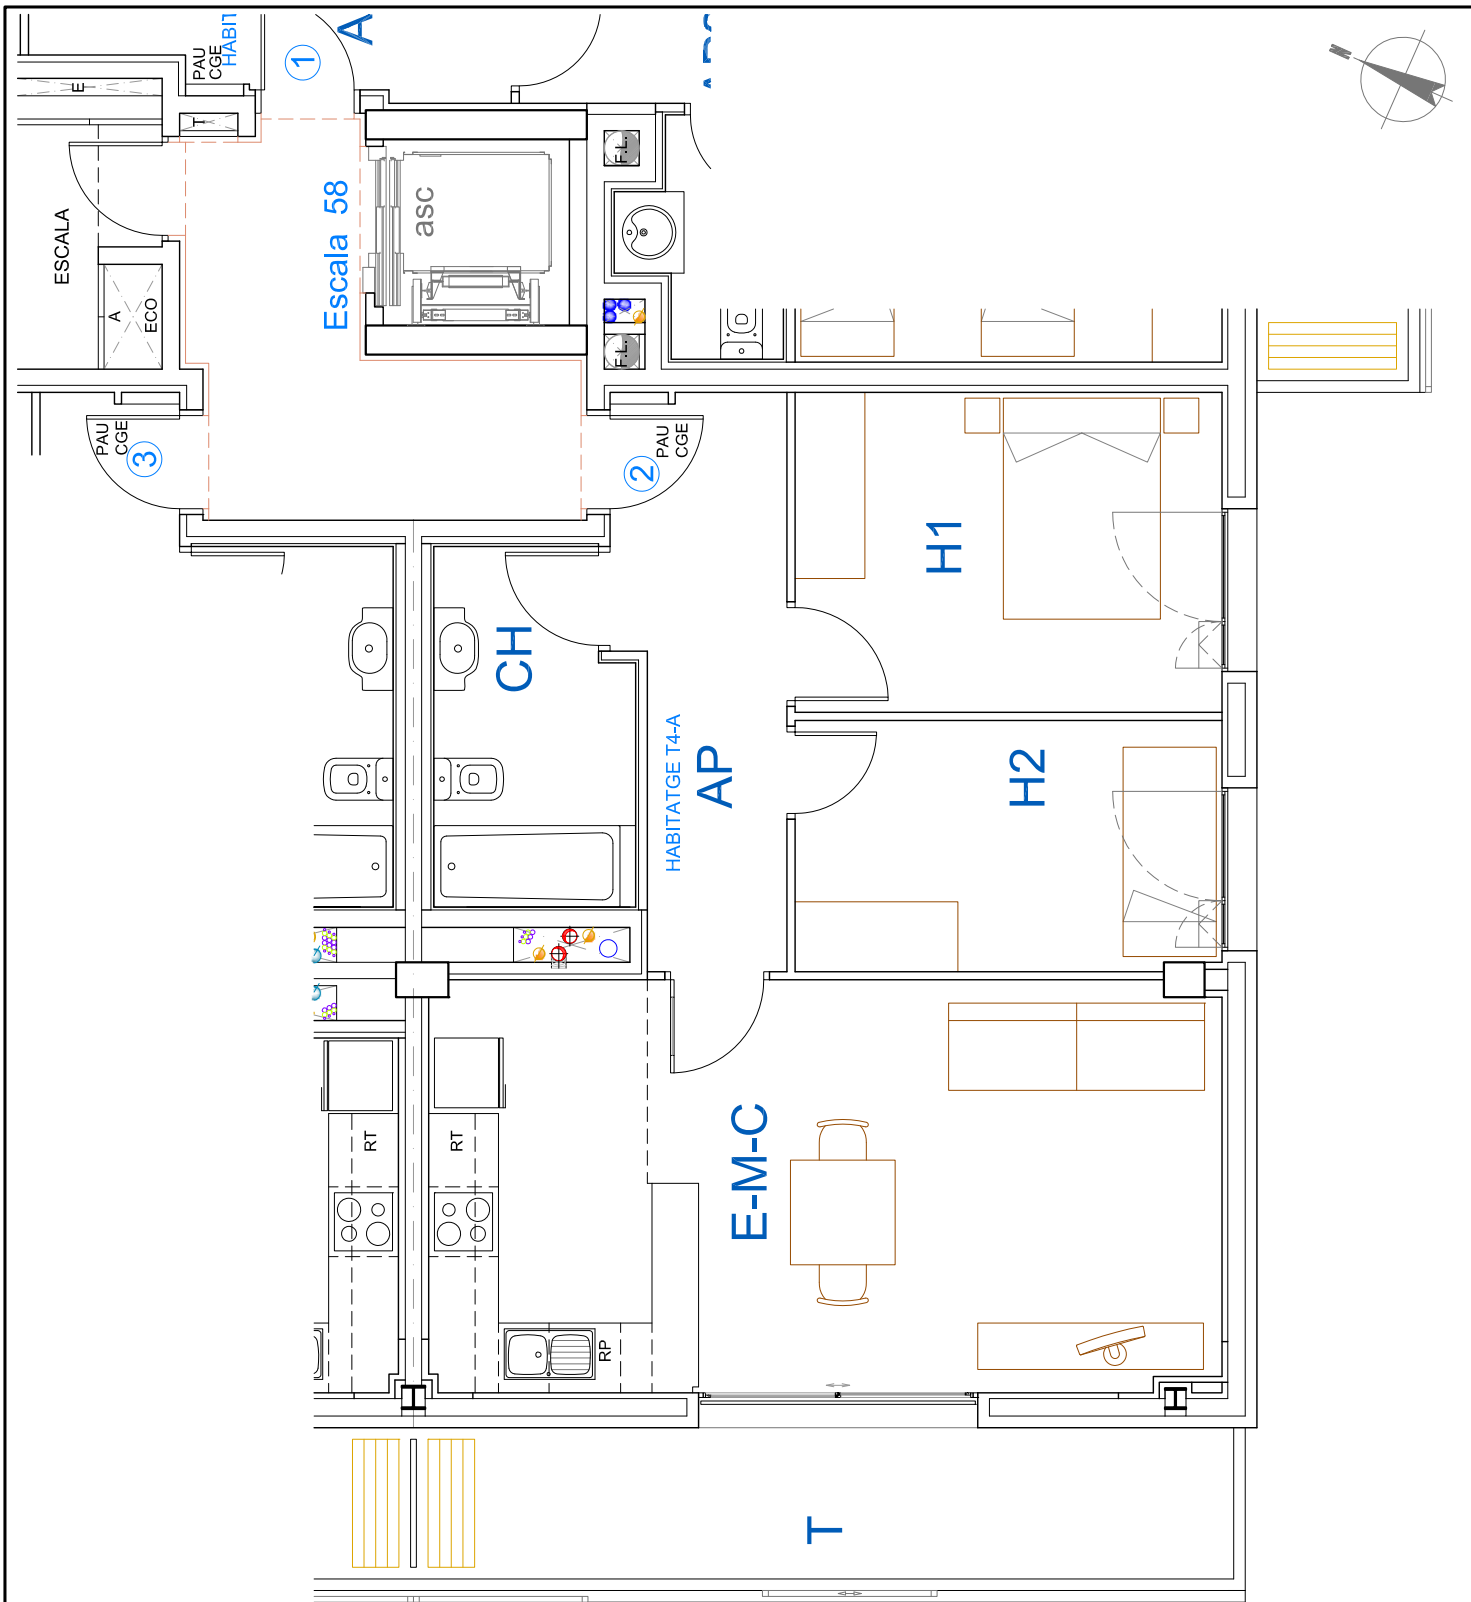

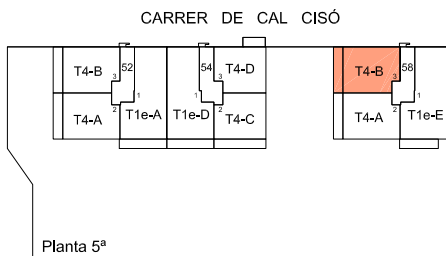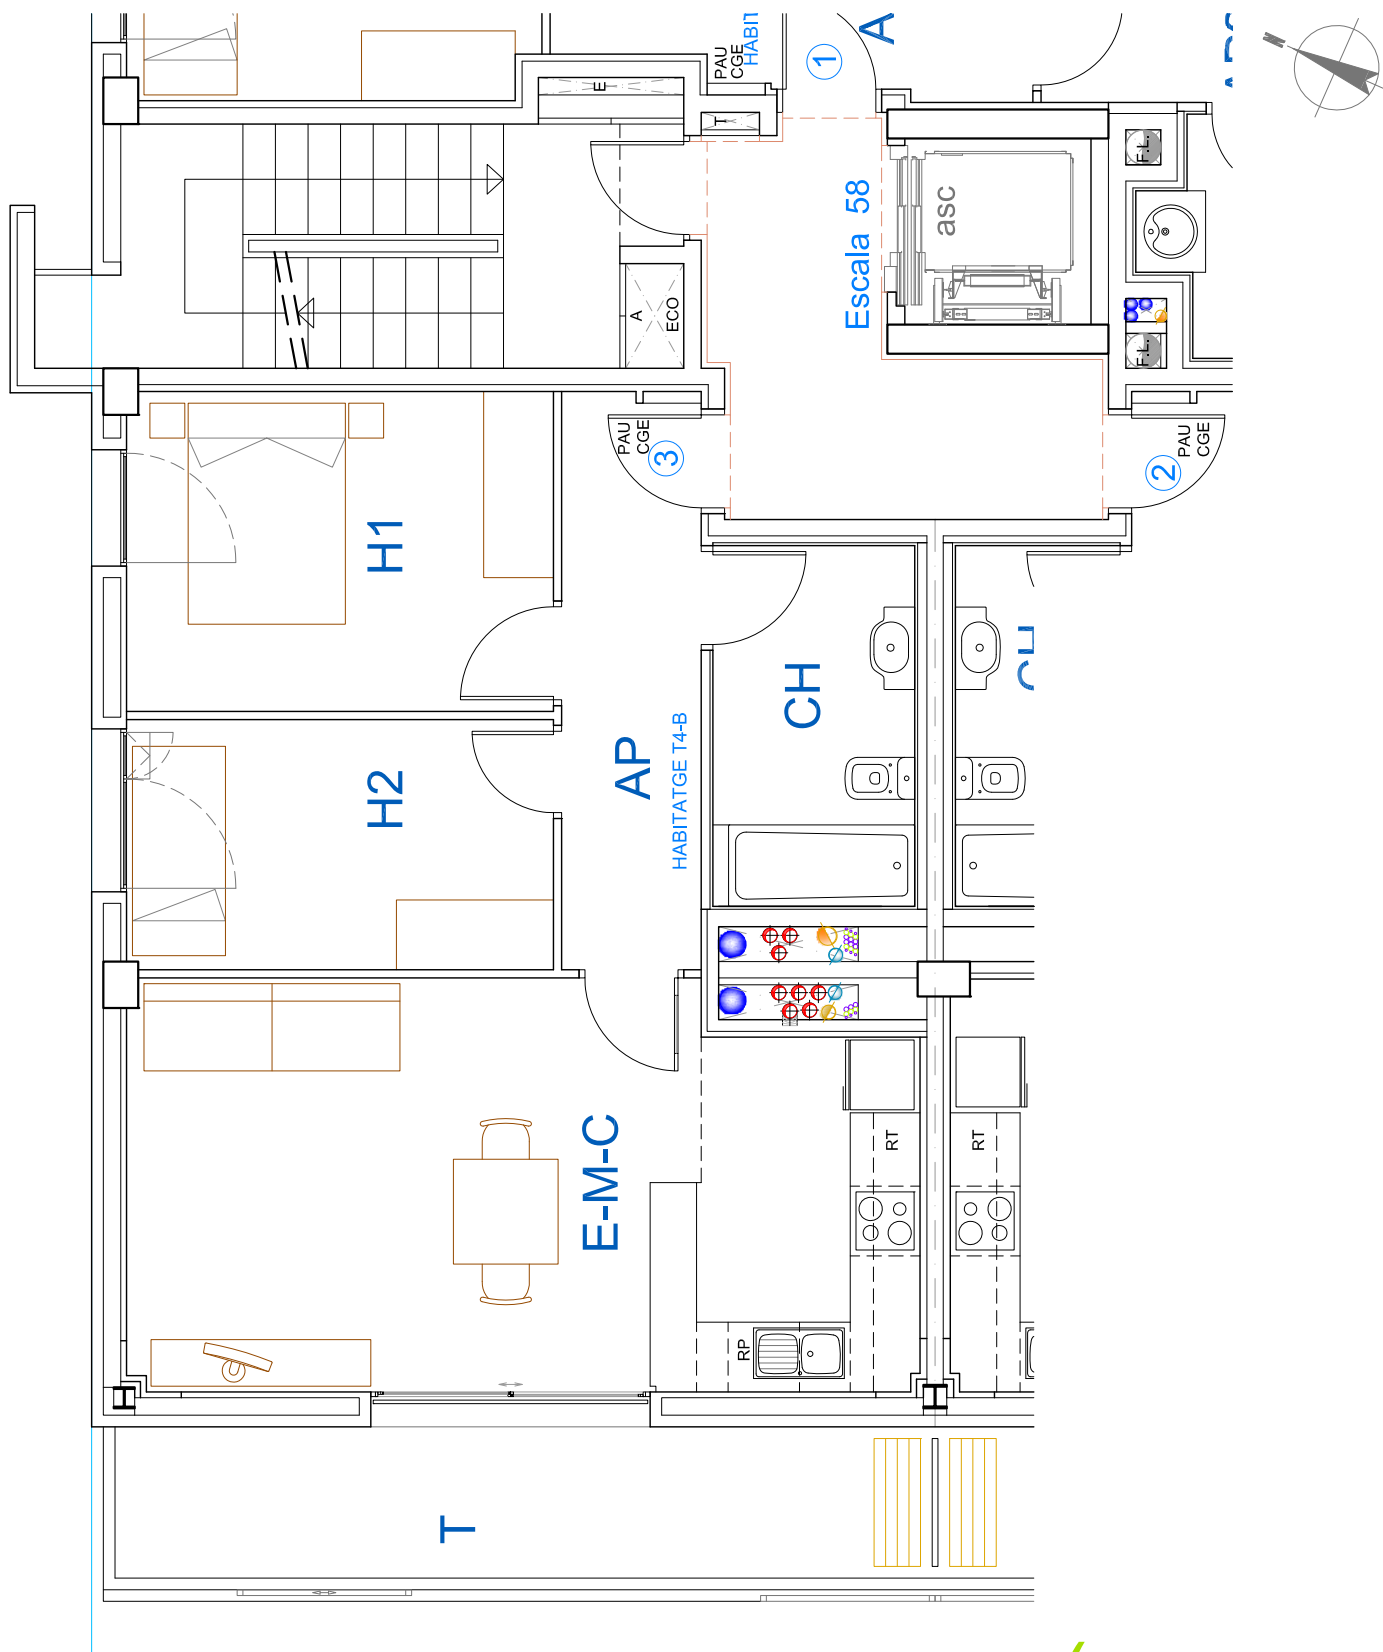

Planta 5ª





ASBUILT
EDIFICI ENTRE MITGERES DE
68 HABITAGES EN RÈGIM CONCERTAT
LOCALS COMERCIALS I APARCAMENTS

PARCEL·LA 13 - Carrer de CAL CISÓ, núm 50-58
SECTOR DE LA MARINA - BARCELONA

Escala 58 - Habitatge 5è 3a

Escala gràfica
0 0,25 0,5 0,75 1
m

Data
juliol 2018

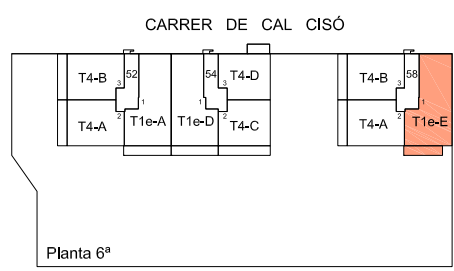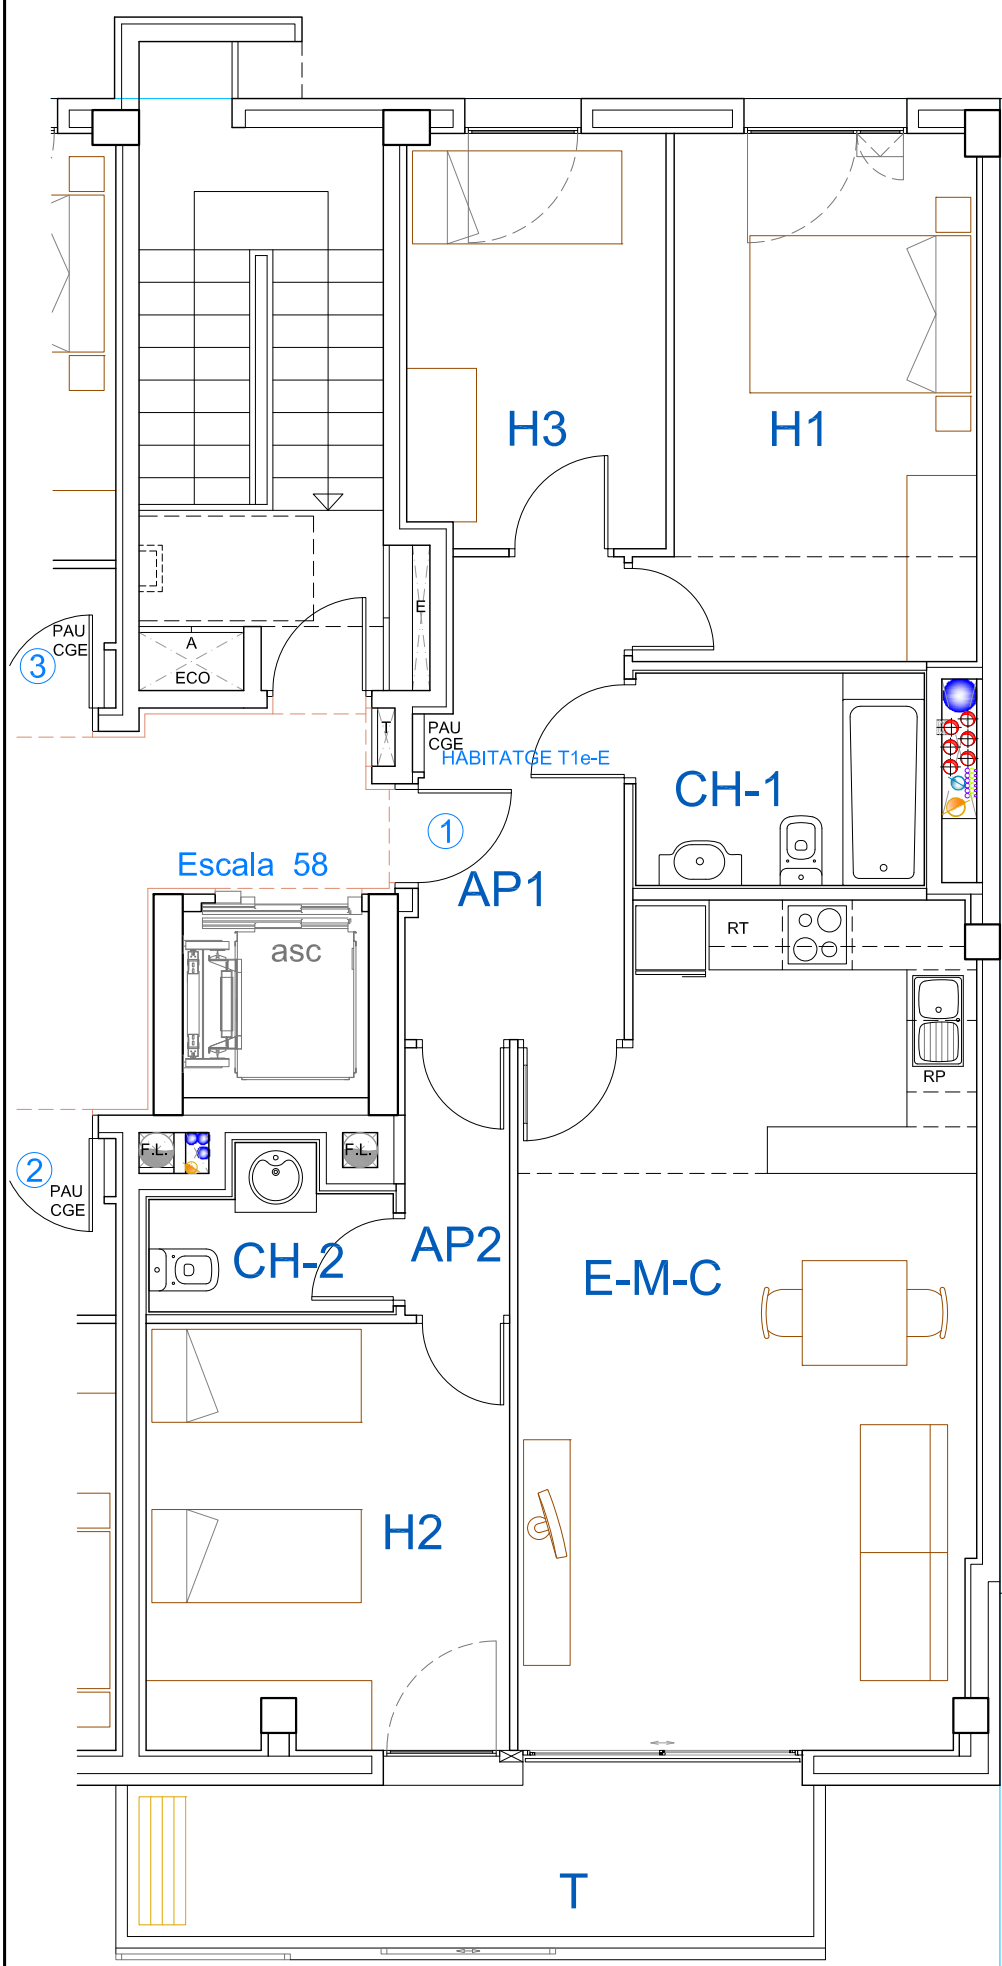


Planta 6ª



ASBUILT
 EDIFICI ENTRE MITGERES DE
 68 HABITATGES EN RÈGIM CONCERTAT
 LOCALS COMERCIALS I APARCAMENTS



PARCEL·LA 13 - Carrer de CAL CISÓ, núm 50-58
 SECTOR DE LA MARINA - BARCELONA

Escala 58 - Habitatge 6è 1a

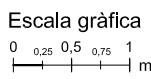

Escala gràfica


Data
 juliol 2018

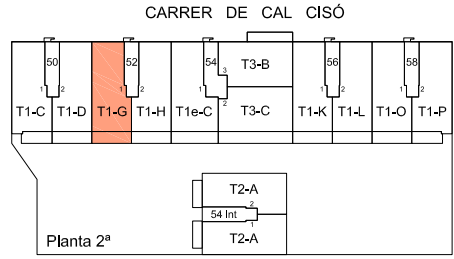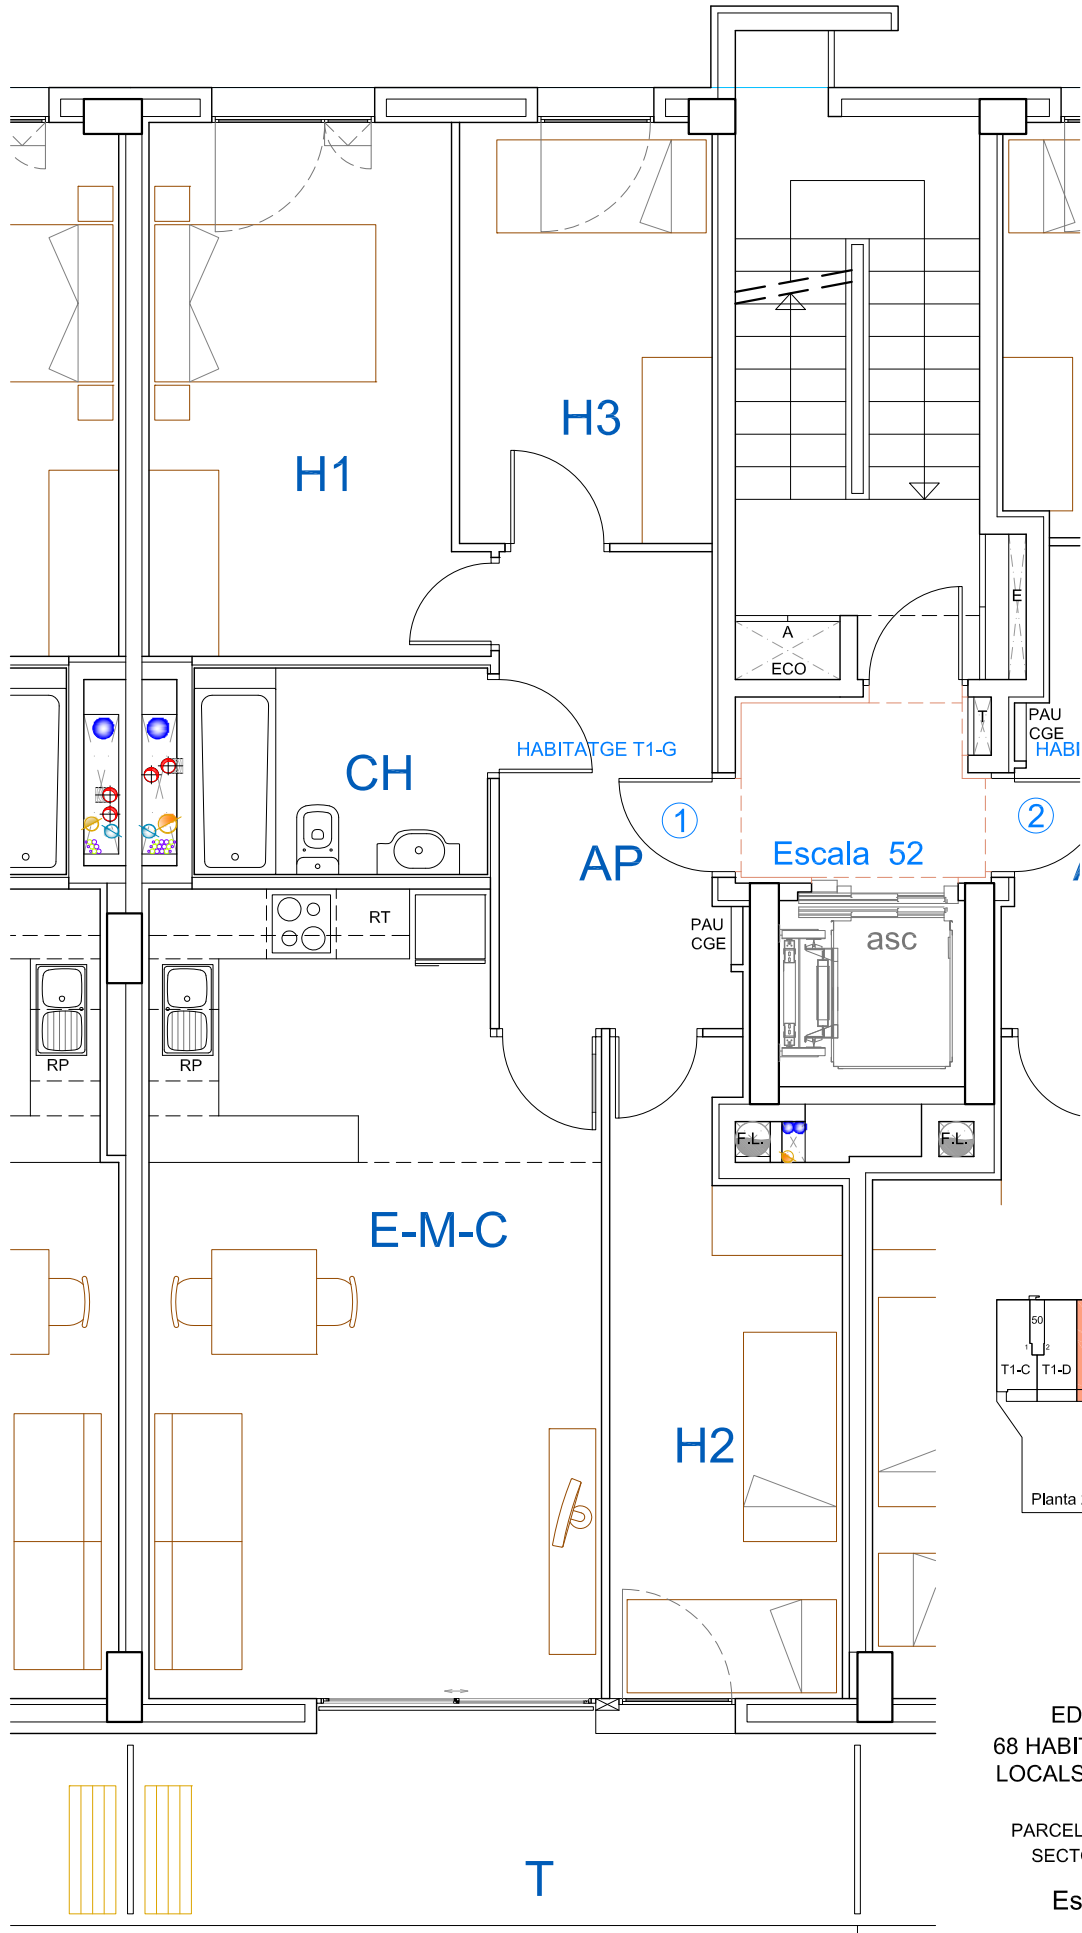



ASBUILT
 EDIFICI ENTRE MITGERES DE
 68 HABITATGES EN RÈGIM CONCERTAT
 LOCALS COMERCIALS I APARCAMENTS

PARCEL·LA 13 - Carrer de CAL CISÓ, núm 50-58
 SECTOR DE LA MARINA - BARCELONA

Escala 52 - Habitatge 2n 1a

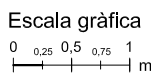

Data
 juliol 2018

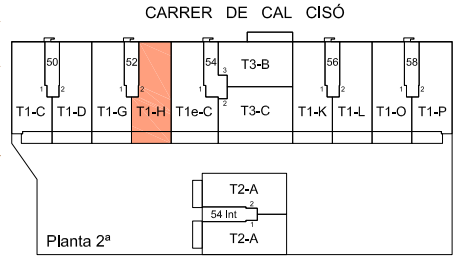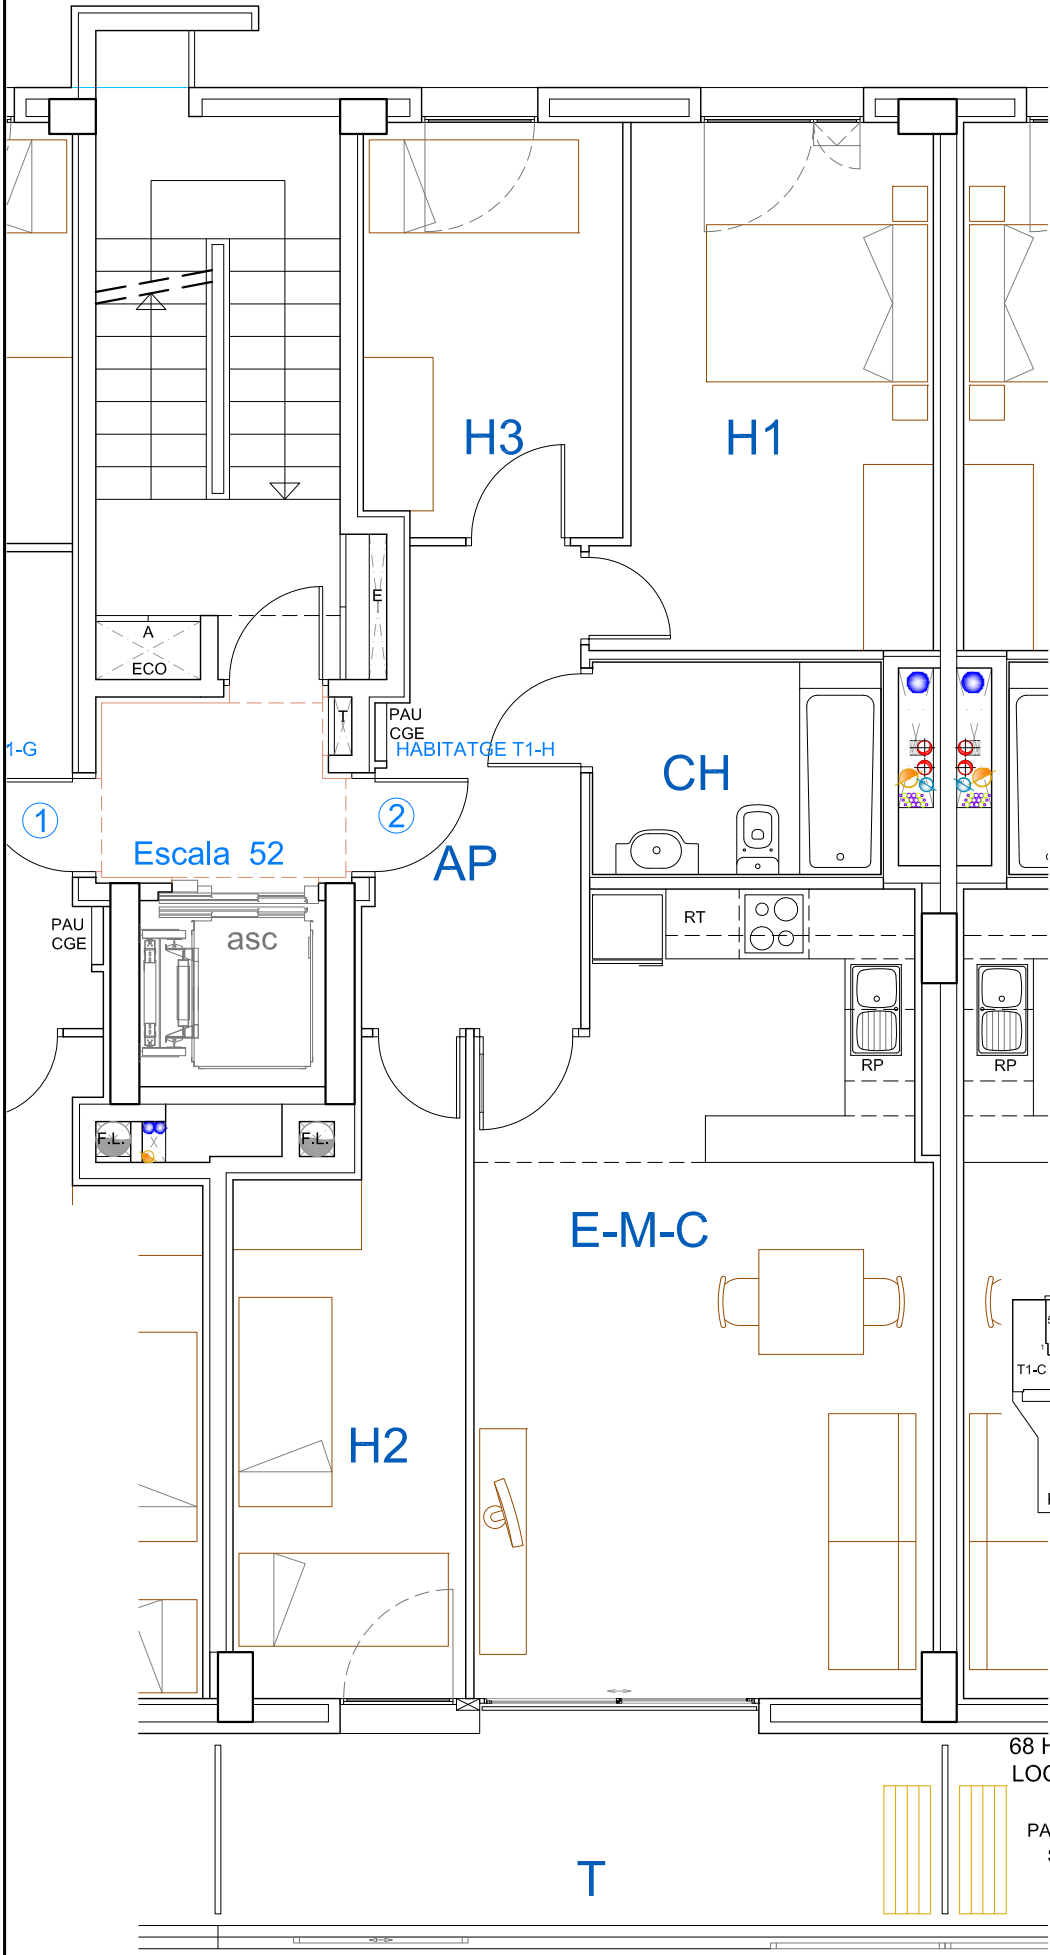


el**CONSORCI**
 barcelona ZONA FRANCA
 URBANISME



ASBUILT
 EDIFICI ENTRE MITGERES DE
 68 HABITATGES EN RÈGIM CONCERTAT
 LOCALS COMERCIALS I APARCAMENTS

PARCEL·LA 13 - Carrer de CAL CISÓ, núm 50-58
 SECTOR DE LA MARINA - BARCELONA

Escala 52 - Habitatge 2n 2a

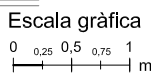

Data
 juliol 2018

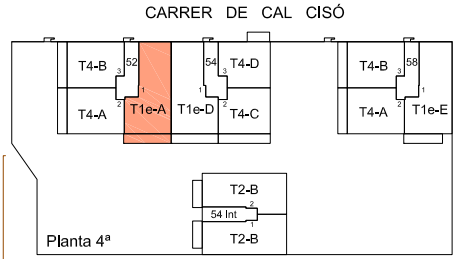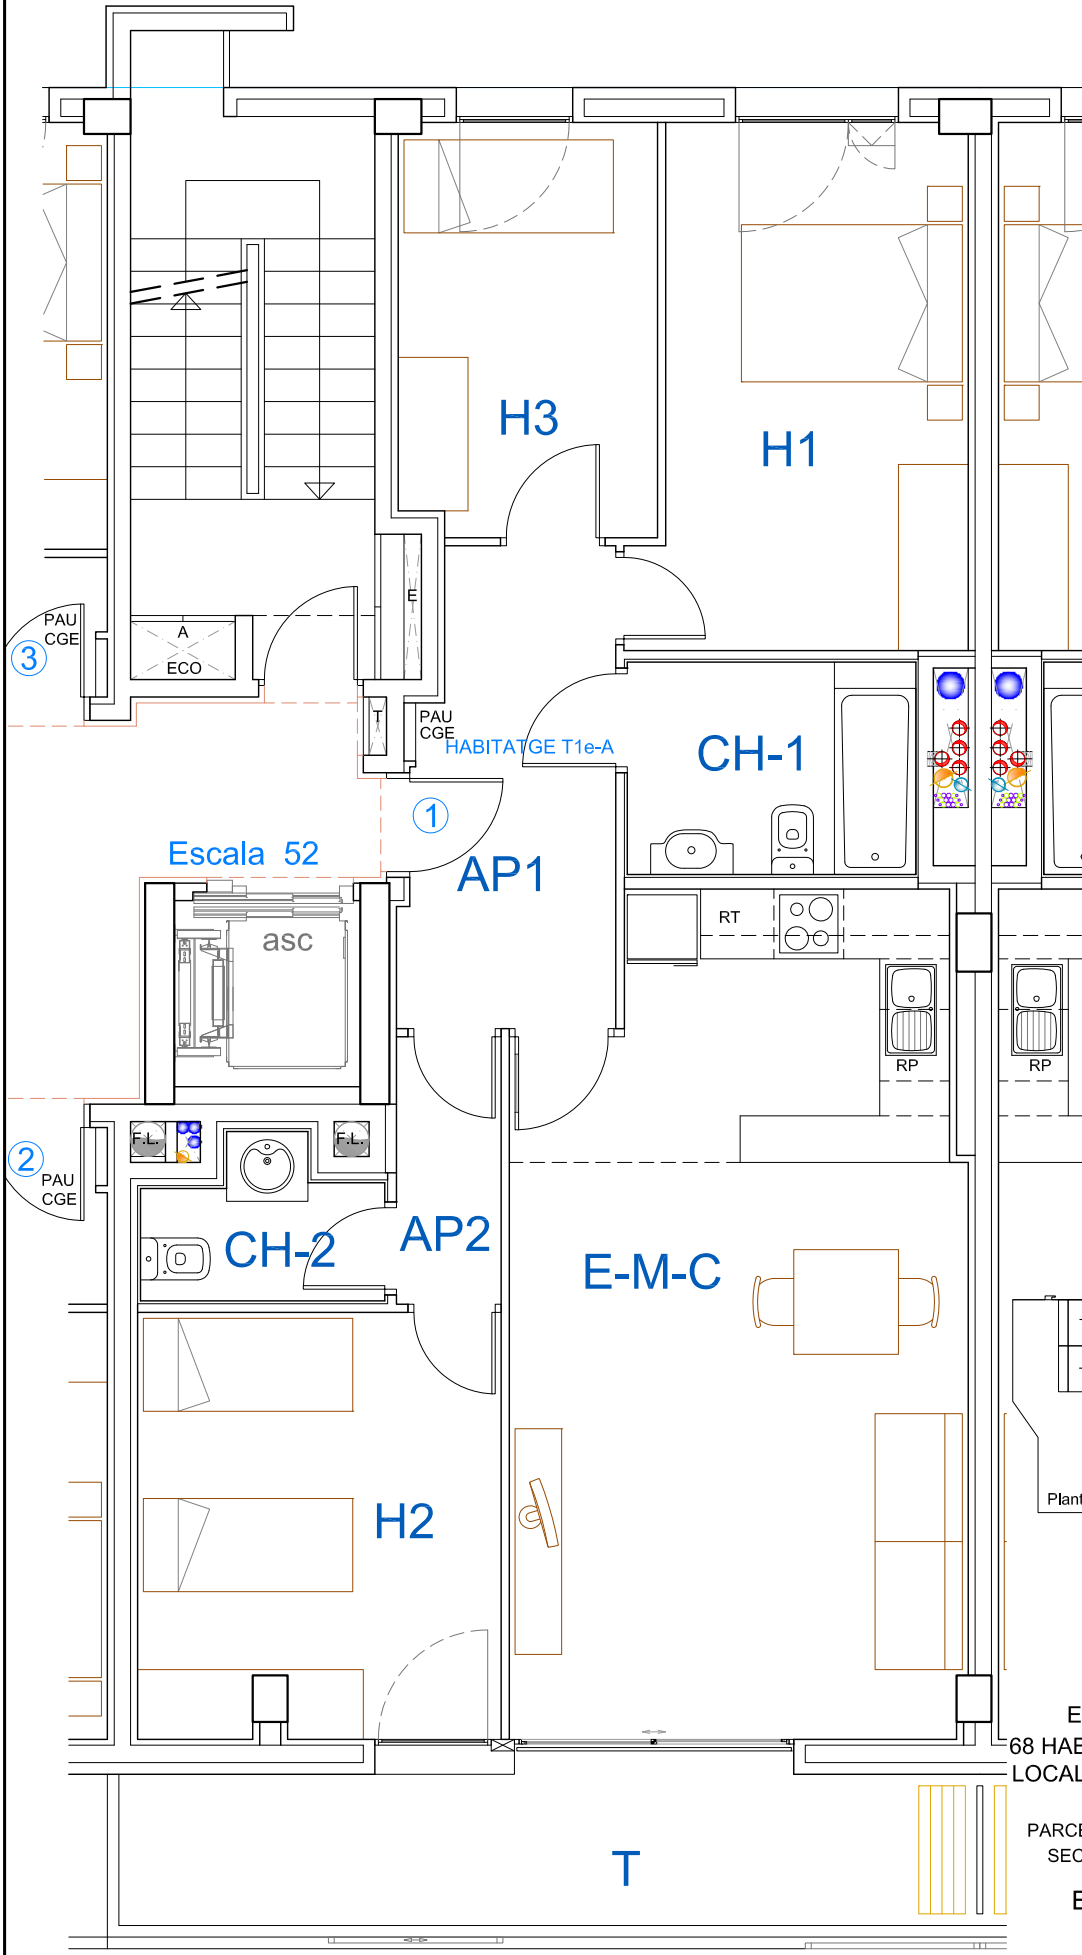


elCONSORCI
 barcelona ZONA FRANCA
 URBANISME



ASBUILT
 EDIFICI ENTRE MITGERES DE
 68 HABITATGES EN RÈGIM CONCERTAT
 LOCALS COMERCIALS I APARCAMENTS

PARCEL·LA 13 - Carrer de CAL CISÓ, núm 50-58
 SECTOR DE LA MARINA - BARCELONA

Escala 52 - Habitatge 4t 1a

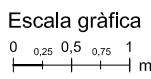


Data
 juliol 2018

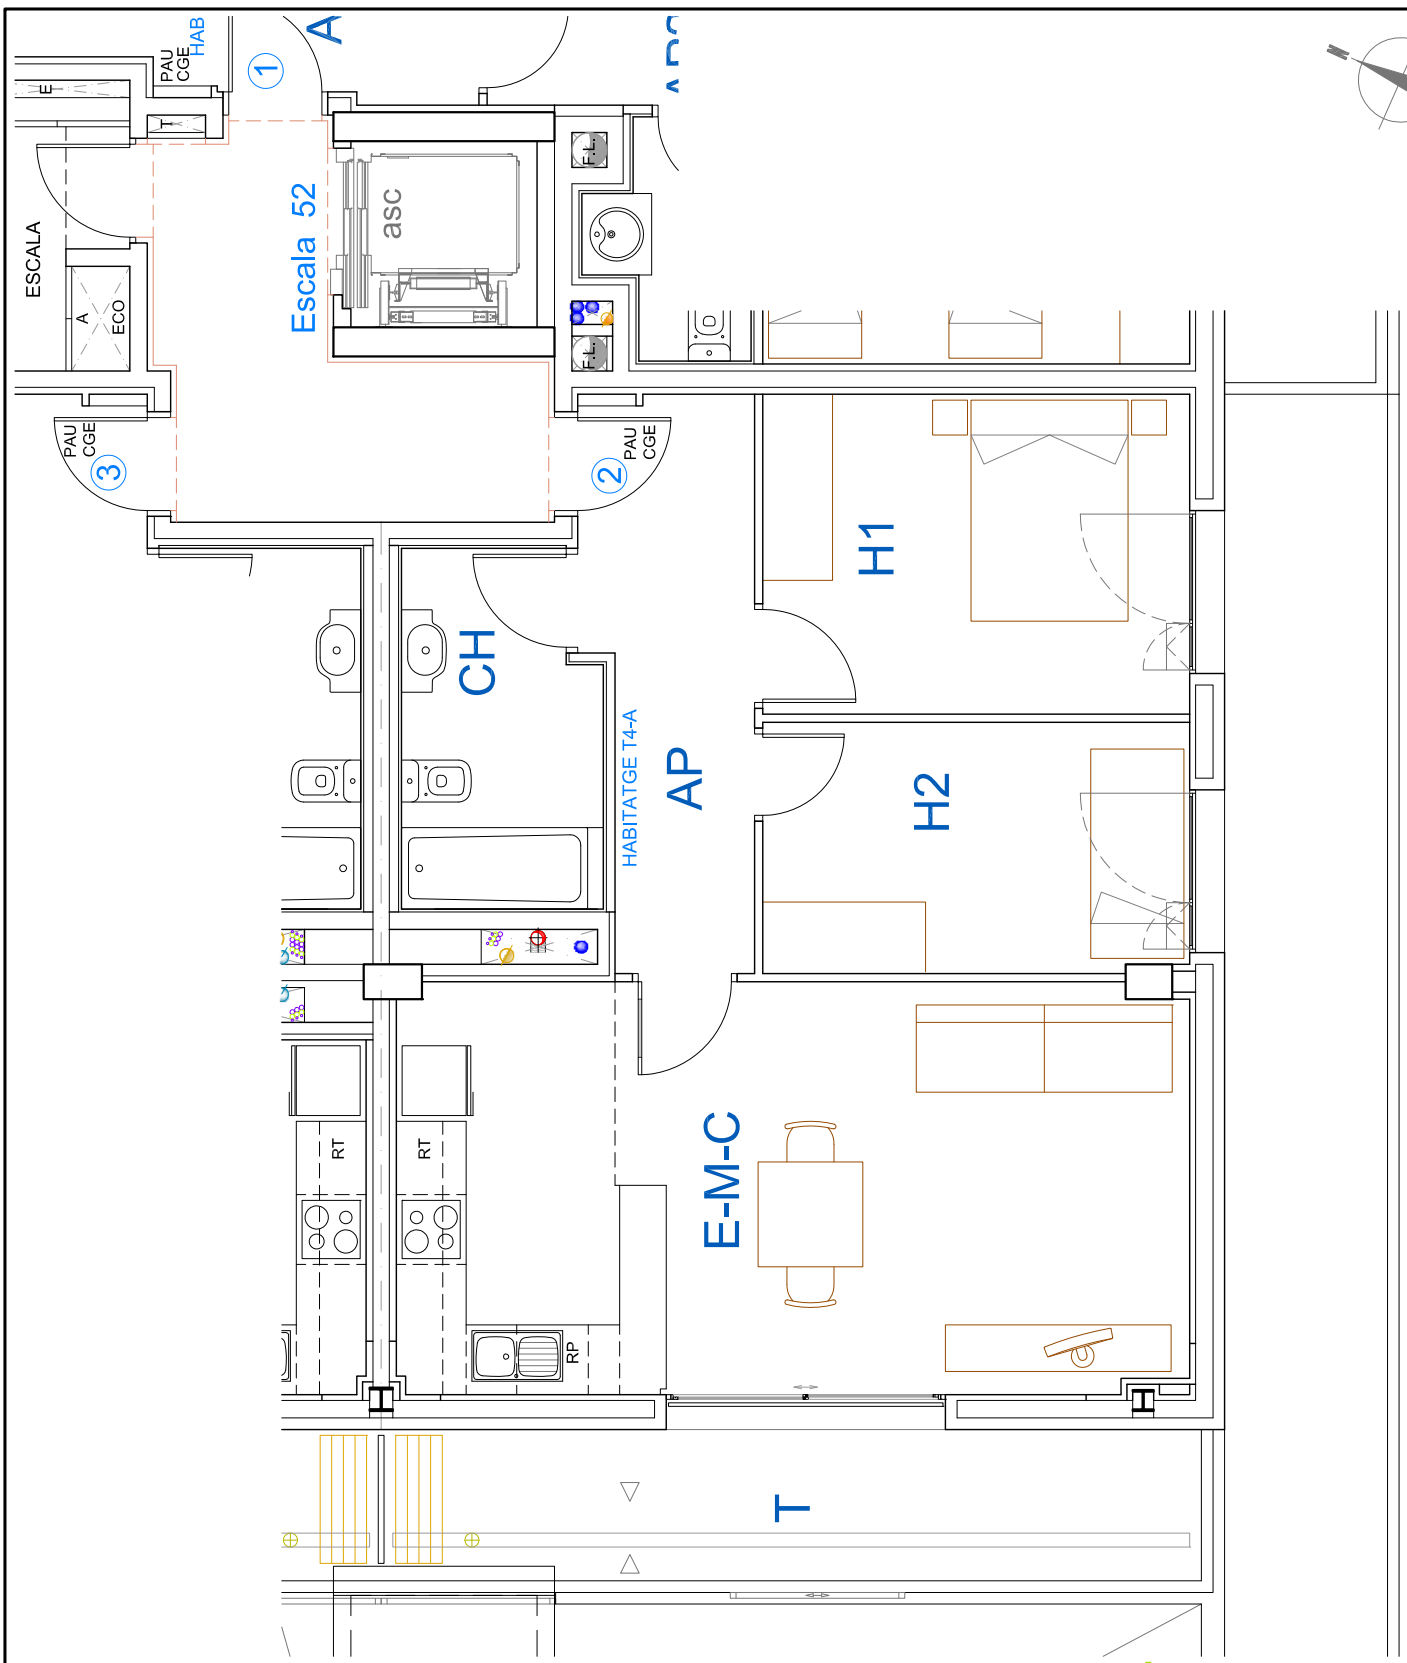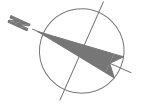

ASBUILT
 EDIFICI ENTRE MITGERES DE
 68 HABITATGES EN RÈGIM CONCERTAT
 LOCALS COMERCIALS I APARCAMENTS



PARCEL·LA 13 - Carrer de CAL CISÓ, núm 50-58
 SECTOR DE LA MARINA - BARCELONA

Escala 52 - Habitatge 4t 2a

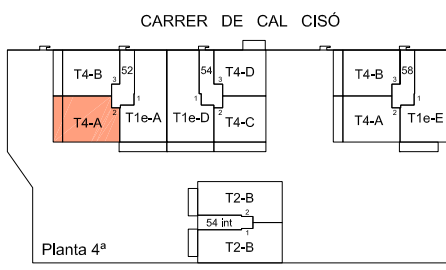

Escala gràfica
 0 0,25 0,5 0,75 1
 m


Data
 juliol 2018

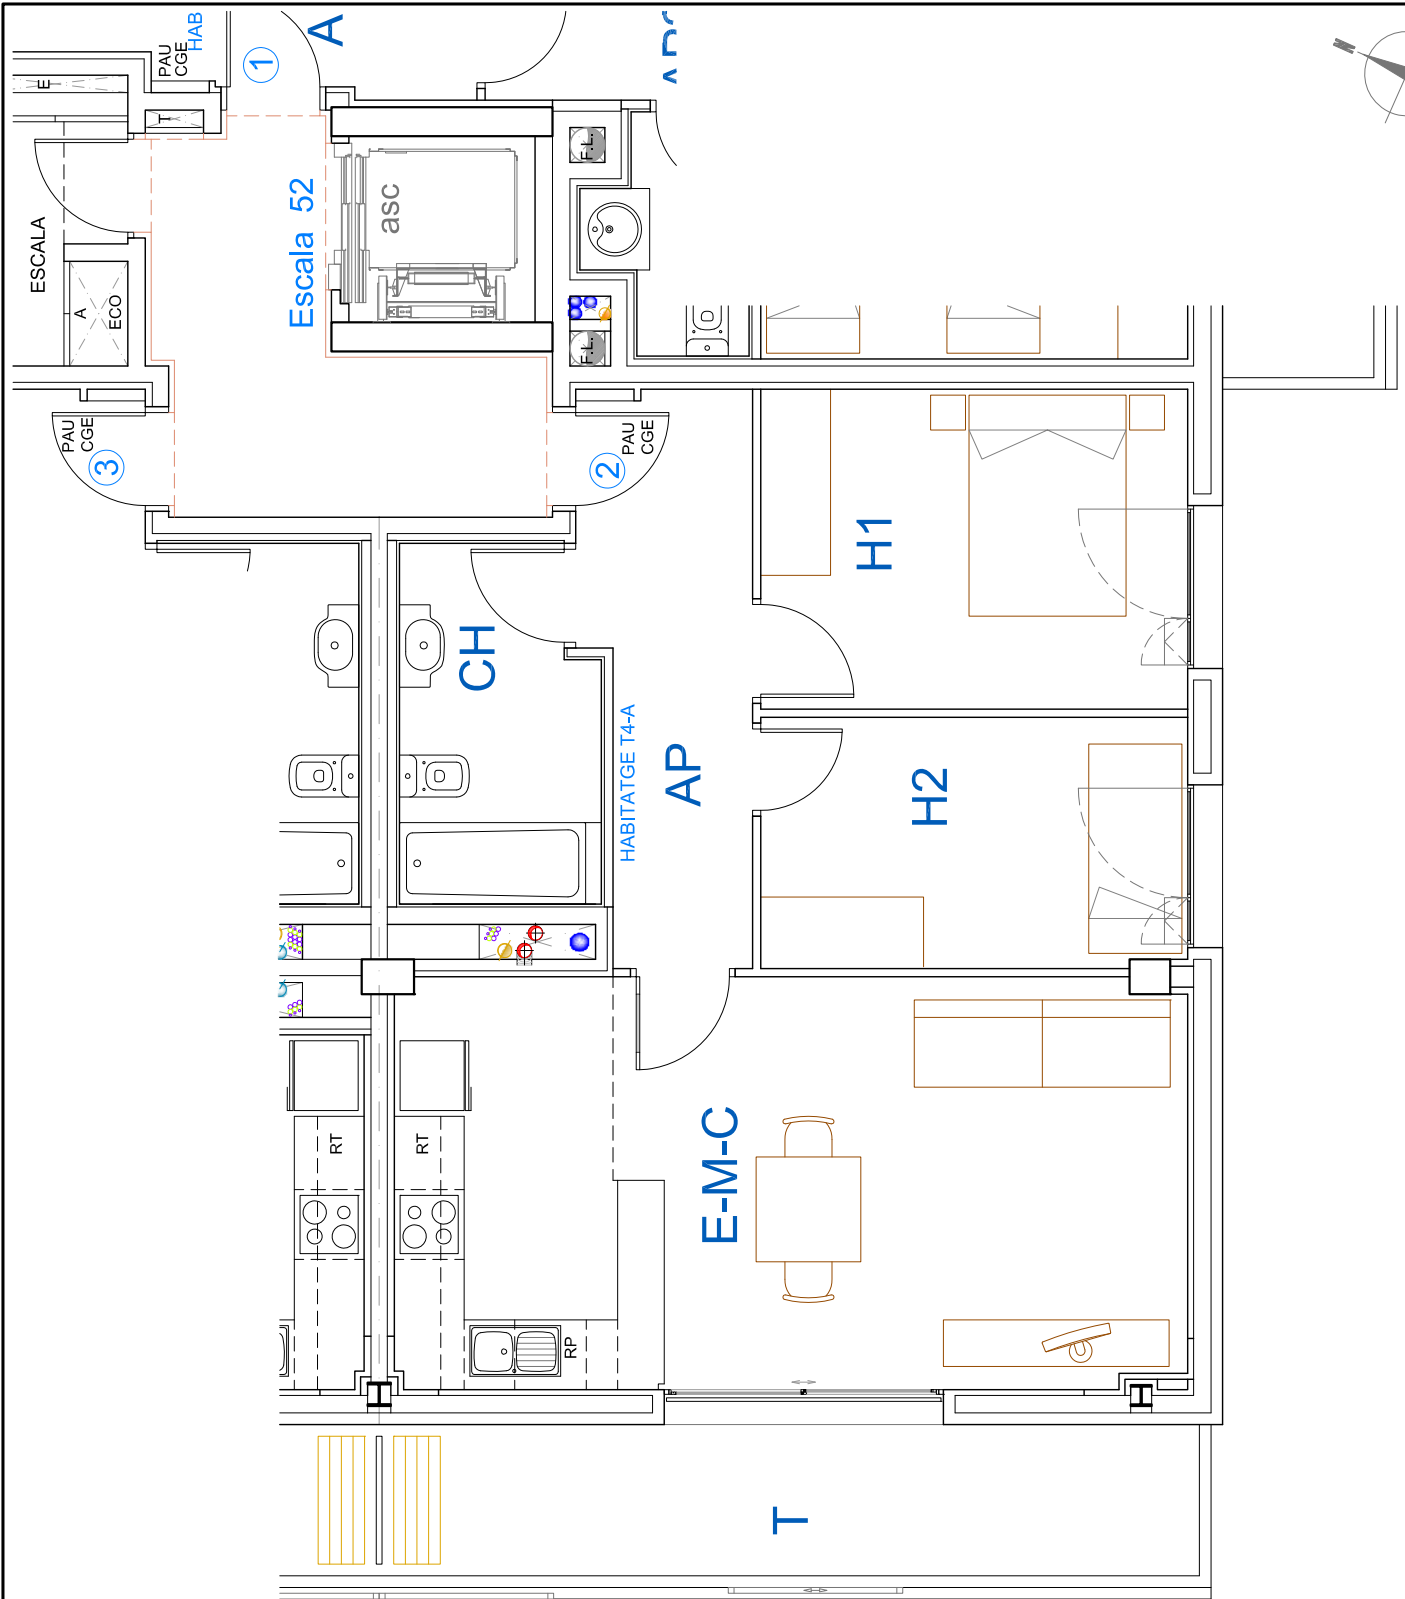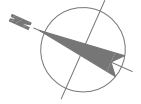

ASBUILT
EDIFICI ENTRE MITGERES DE
68 HABITATGES EN RÈGIM CONCERTAT
LOCALS COMERCIALS I APARCAMENTS



PARCEL·LA 13 - Carrer de CAL CISÓ, núm 50-58
SECTOR DE LA MARINA - BARCELONA

Escala 52 - Habitatge 5è 2a

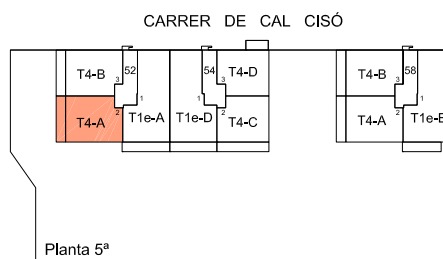

Escala gràfica
0 0,25 0,5 0,75 1
|-----|-----|-----|-----|
m

Data
juliol 2018

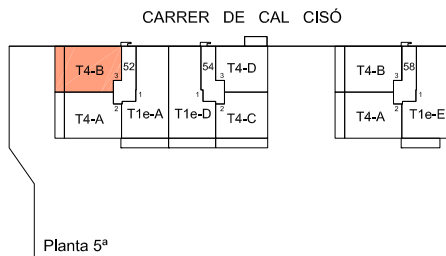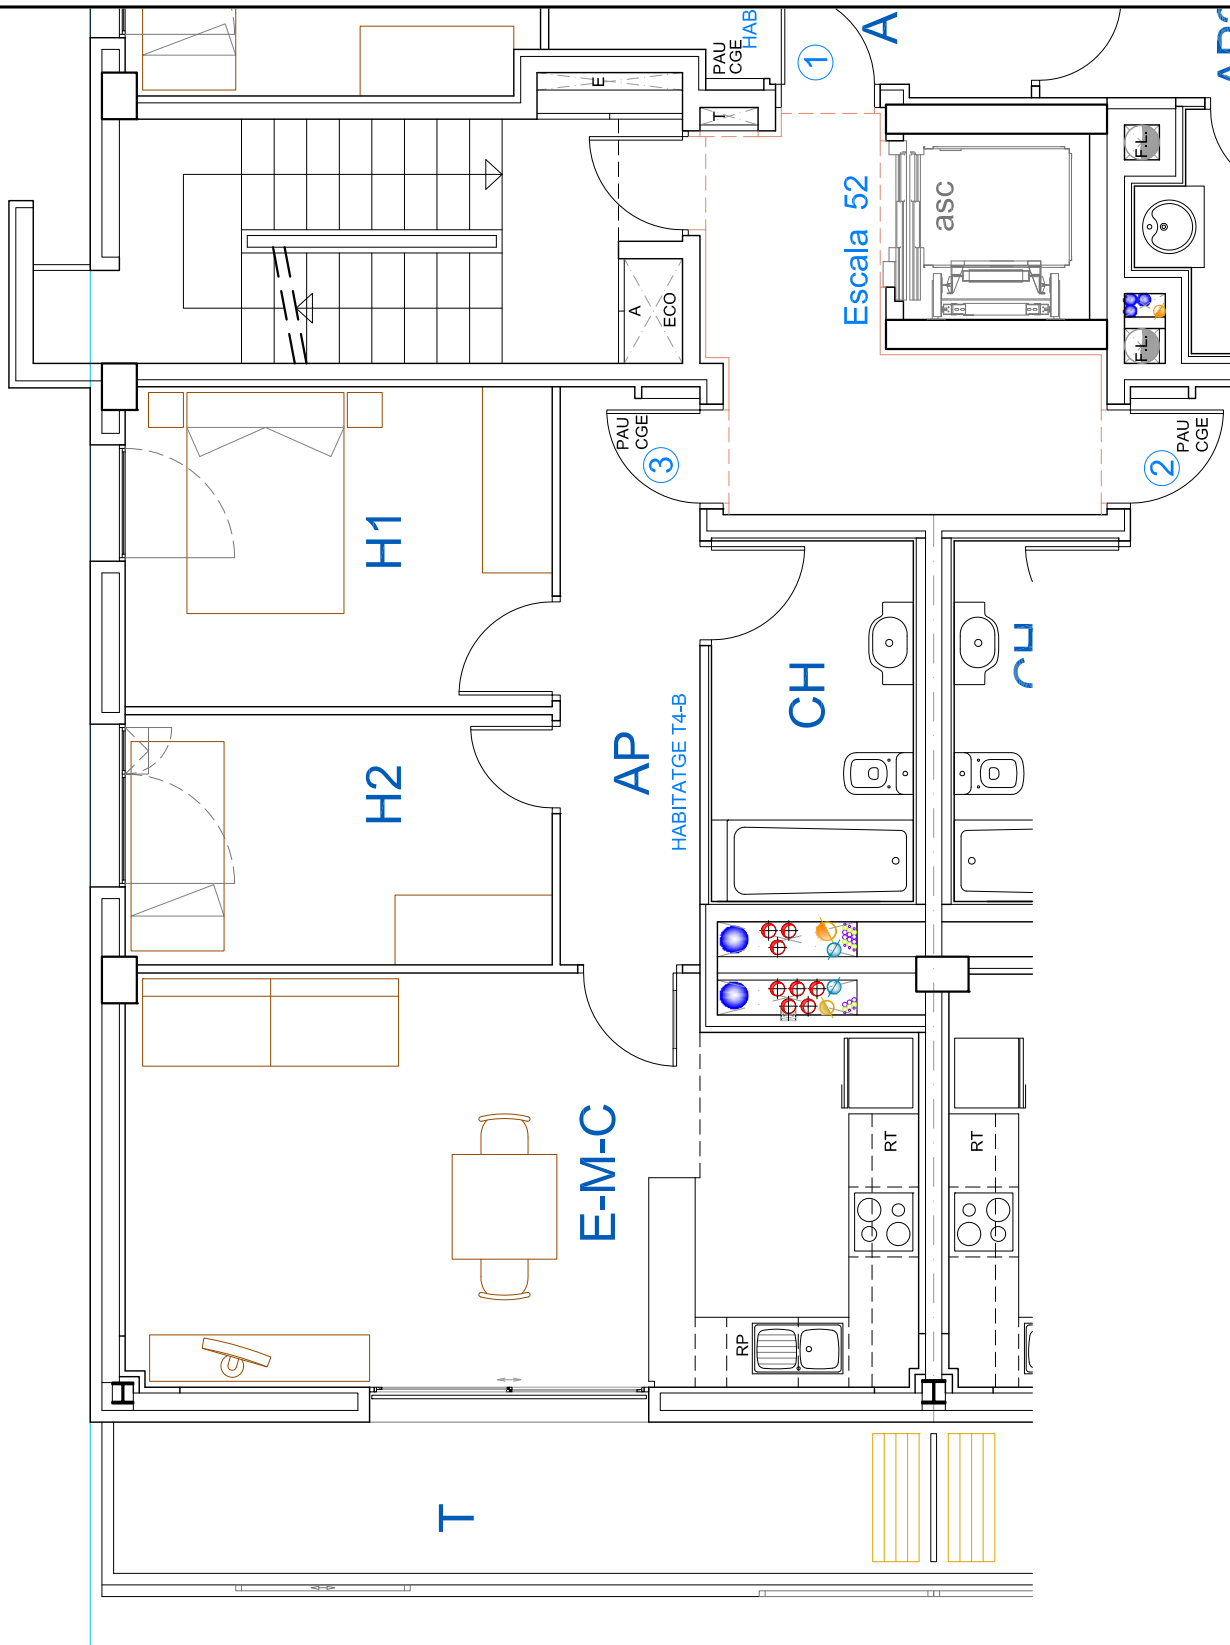

Planta 5ª






ASBUIT
EDIFICI ENTRE MITGERES DE
68 HABITATGES EN RÈGIM CONCERTAT
LOCALS COMERCIALS I APARCAMENTS

PARCEL·LA 13 - Carrer de CAL CISÓ, núm 50-58
SECTOR DE LA MARINA - BARCELONA

Escala 52 - Habitatge 5è 3a

Escala gràfica
0 0,25 0,5 0,75 1
m

Data
juliol 2018

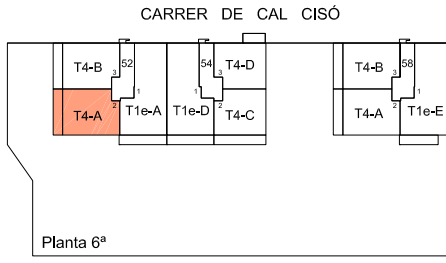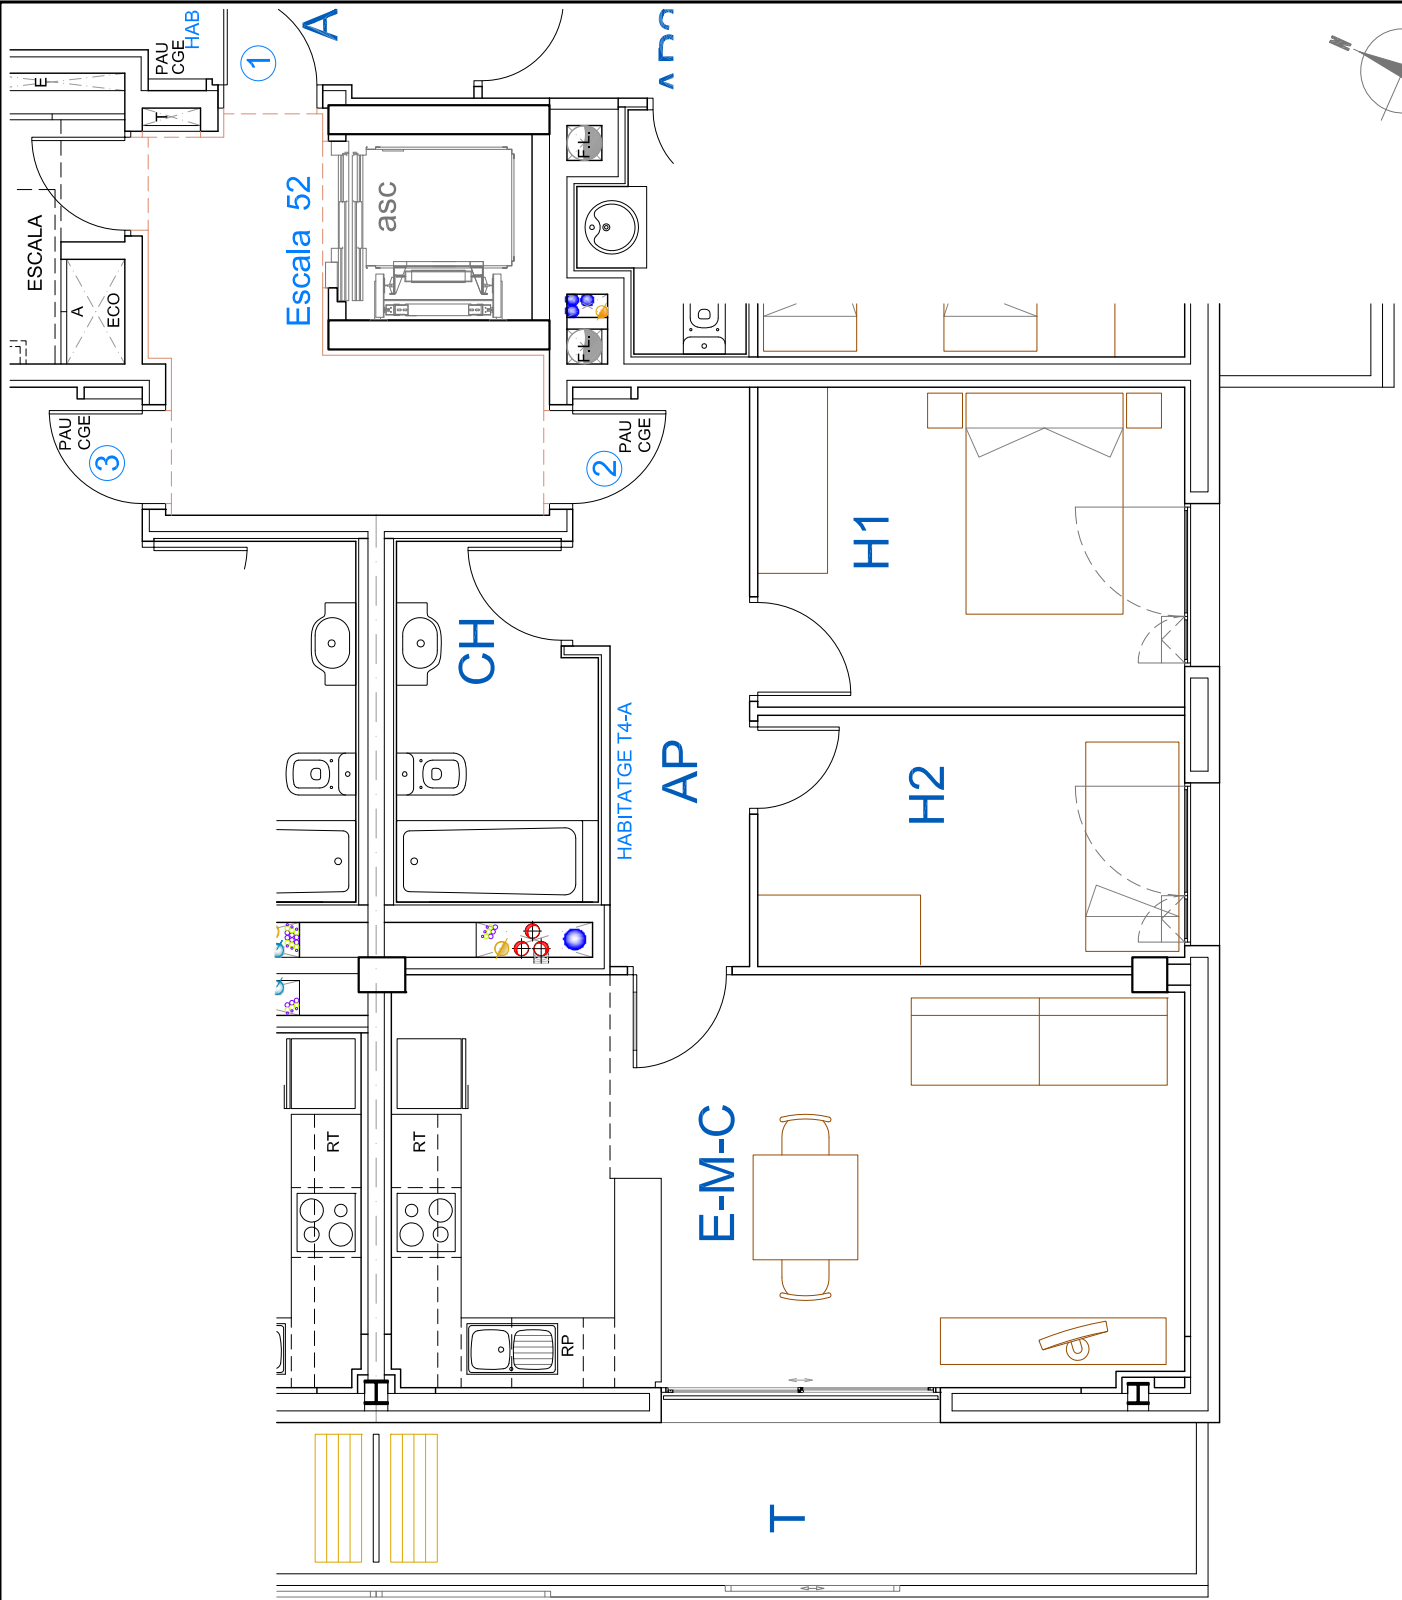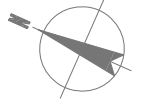



ASBUILT
 EDIFICI ENTRE MITGERES DE
 68 HABITATGES EN RÈGIM CONCERTAT
 LOCALS COMERCIALS I APARCAMENTS

PARCEL·LA 13 - Carrer de CAL CISÓ, núm 50-58
 SECTOR DE LA MARINA - BARCELONA

Escala 52 - Habitatge 6è 2a

Escala gràfica
 0 0,25 0,5 0,75 1 m

Data
 juliol 2018

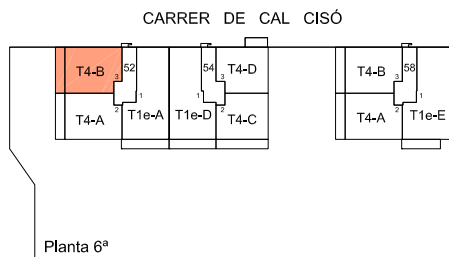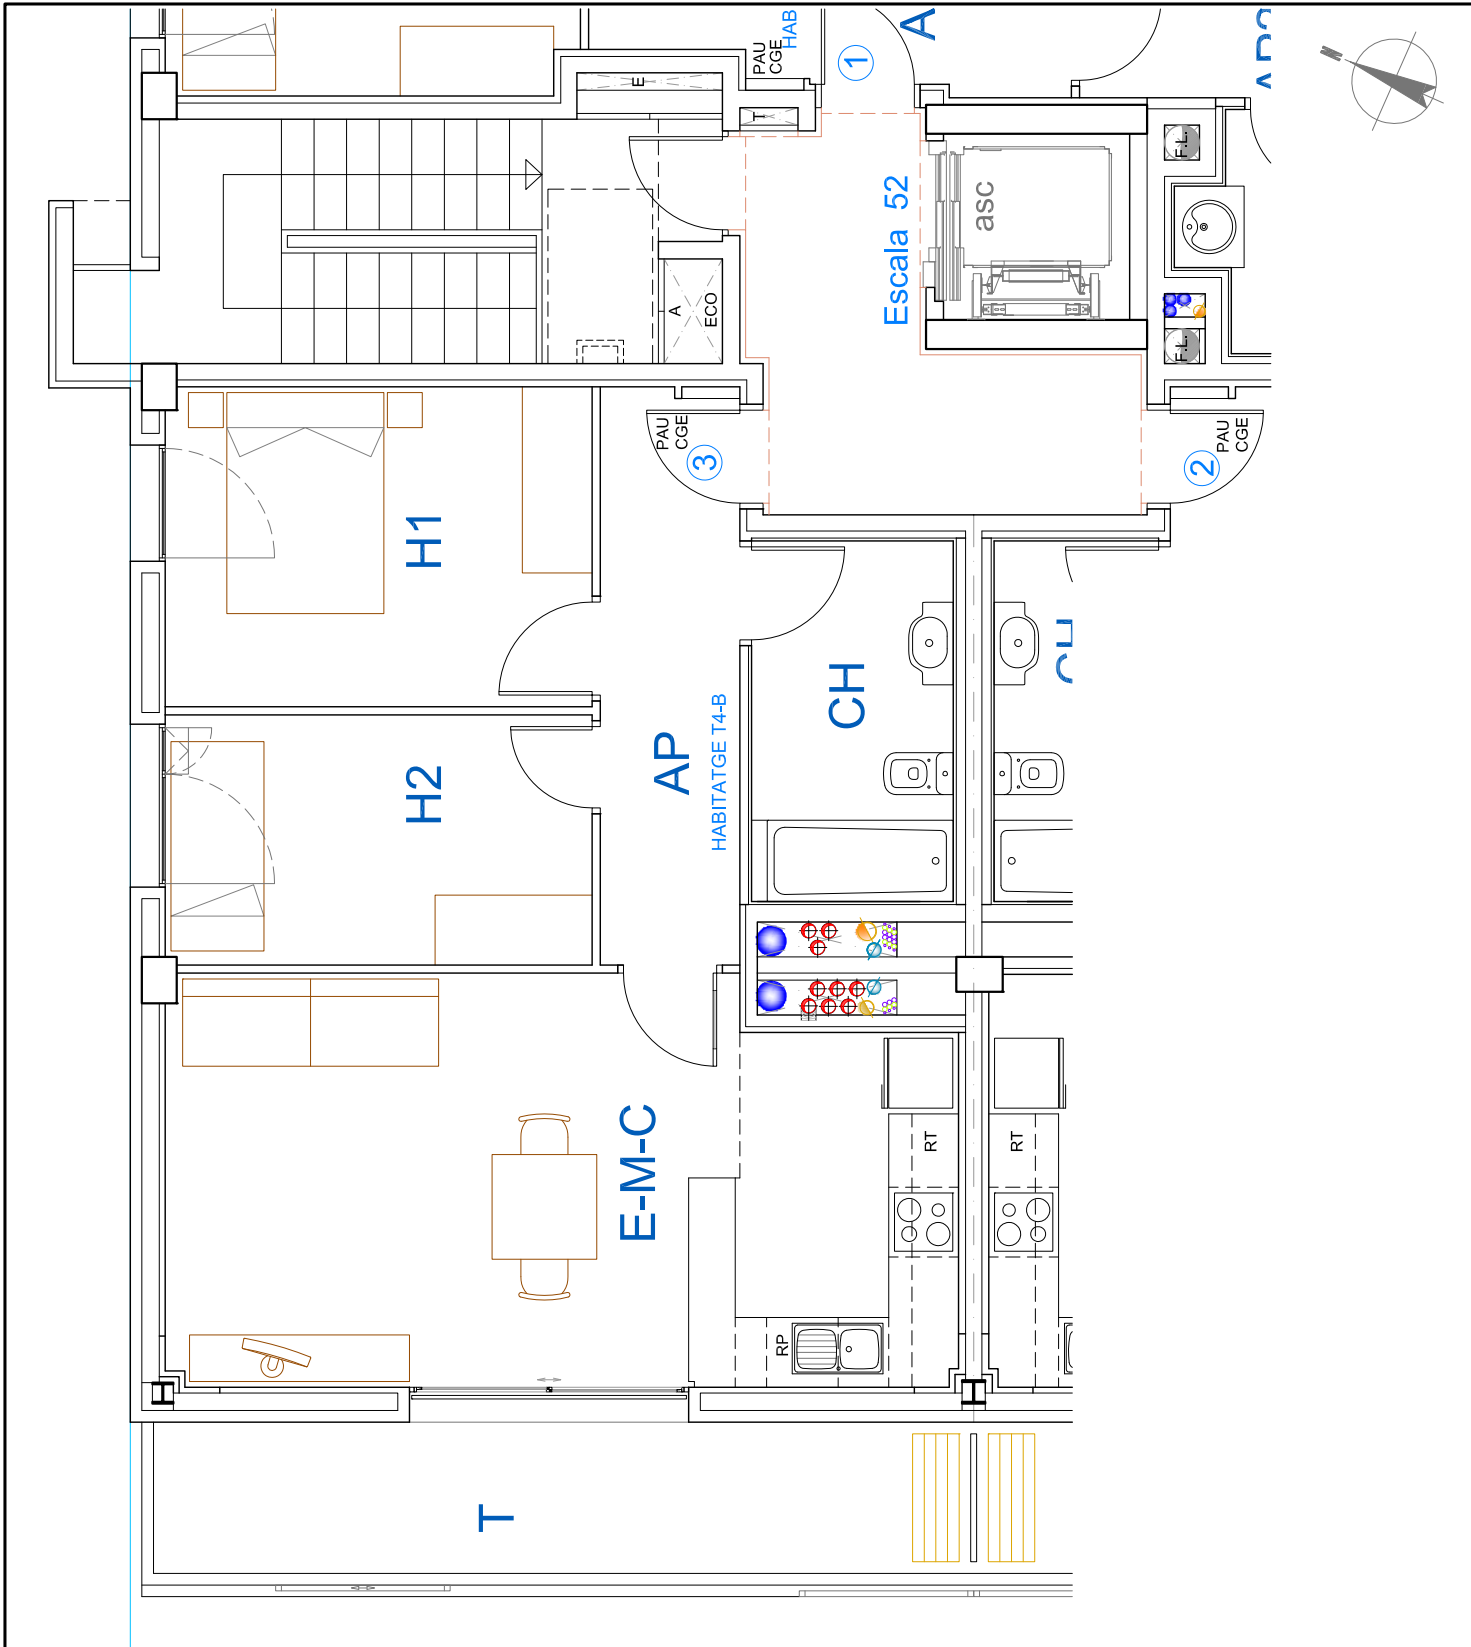

Planta 6ª



ASBUILT
EDIFICI ENTRE MITGERES DE
68 HABITATGES EN RÈGIM CONCERTAT
LOCALS COMERCIALS I APARCAMENTS

PARCEL·LA 13 - Carrer de CAL CISÓ, núm 50-58
SECTOR DE LA MARINA - BARCELONA

Escala 52 - Habitatge 6è 3a

Escala gràfica
0 0,25 0,5 0,75 1
m

Data
juliol 2018